

Direction Départementale des Territoires et de la Mer Service des Procédures Environnementales Unité de la Prévention de la Pollution et des Nuisances

> Direction Régionale de l'Environnement, de l'Aménagement et du Logement Unité Départementale de la Gironde

#### Arrêté

fixant des prescriptions complémentaires à la société DECONS AQUITAINE pour l'exploitation d'installations de valorisation de déchets métalliques, ferreux et non ferreux situées sur la commune de Bouliac

Agrément n n°PR33 00020 D

#### Le Préfet de la Gironde

VU le Code de l'environnement, et notamment ses articles L.181-14, R.181-45 et R.181-46;

VU l'arrêté ministériel de prescriptions générales du 6 juin 2018 relatif aux prescriptions générales applicables aux installations de transit, regroupement, tri ou préparation en vue de la réutilisation de déchets relevant du régime de l'enregistrement au titre de la rubrique n° 2711 (déchets d'équipements électriques et électroniques), 2713 (métaux ou déchets de métaux non dangereux, alliage de métaux ou déchets d'alliage de métaux non dangereux), 2714 (déchets non dangereux de papiers, cartons, plastiques, caoutchouc, textiles, bois) ou 2716 (déchets non dangereux non inertes) de la nomenclature des installations classées;

**VU** l'arrêté ministériel de prescriptions générales du 26 novembre 2012 relatif aux prescriptions générales applicables aux installations classées relevant du régime de l'enregistrement au titre de la rubrique n° 2712-1 (installation d'entreposage, dépollution, démontage ou découpage de véhicules terrestres hors d'usage) de la nomenclature des installations classées ;

**VU** l'arrêté ministériel du 14 avril 2020 modifiant l'arrêté du 2 mai 2012 relatif aux agréments des exploitants des centres VHU et aux agréments des exploitants des installations de broyage de véhicules hors d'usage ;

VU l'arrêté ministériel du 22 décembre 2023 relatif à la prévention du risque d'incendie au sein des installations soumises à autorisation au titre des rubriques 2710 (installations de collecte de déchets apportés par le producteur initial), 2712 (moyens de transport hors d'usage), 2718 (transit, regroupement ou tri de déchets dangereux), 2790 (traitement de déchets dangereux) ou 2791 (traitement de déchets non dangereux) de la nomenclature des installations classées;

**VU** l'arrêté préfectoral du 14 décembre 1976 autorisant M. DECONS Alain à exploiter une installation de récupération de déchets de métaux ferreux et non ferreux sur le territoire de la commune de Bouliac ;

**VU** le récépissé de déclaration du 24 août 1978 actant la poursuite d'exploitation des installations du site de Bouliac par M. DECONS Bernard en lieu et place de M. DECONS Alain ;

**VU** l'arrêté préfectoral du 21 juin 1983 imposant des prescriptions techniques complémentaires à M. DECONS Bernard pour son installation de récupération de déchets de métaux ferreux et non ferreux située sur la commune de Bouliac;

**VU** l'arrêté préfectoral du 23 août 1996 imposant à M. DECONS Bernard la réalisation d'une étude d'évaluation de l'état des sols et de la qualité des eaux souterraines portant sur les polychlorobiphényles (PCB) pour son installation de récupération de déchets de métaux ferreux et non ferreux située sur la commune de Bouliac;

**VU** l'arrêté préfectoral du 30 avril 2019 portant renouvellement de l'agrément n°PR33 00020 D des installations de dépollution et démontage des véhicules hors d'usage exploitées par la société DECONS AQUITAINE à Bouliac ;

**VU** la modification notable portée à la connaissance du préfet par la société DECONS AQUITAINE le 27 juin 2022 concernant les activités de récupération de déchets de métaux ferreux et non ferreux et le dossier joint ;

**VU** le courriel de l'exploitant en date du 25 mai 2023 apportant des informations complémentaires aux demandes de modifications des conditions d'exploitation susvisées sollicitées par courrier du 22 juin 2022;

VU le courrier de l'exploitant reçu en date du 3 janvier 2024 transmettant le dossier consolidé de demande de modification des conditions d'exploitation comprenant notamment la mise à jour des calculs du débit d'eau requis pour la défense incendie de l'installation et du volume de confinement nécessaire pour les eaux d'extinction incendie selon les documents techniques D9 et D9A ainsi que les modélisations des scenarii d'incendie des stockages de déchets métalliques;

**VU** la modification notable portée à la connaissance du préfet par la société DECONS AQUITAINE le 11 septembre 2023 concernant la mise en place de panneaux photovoltaïques en toiture d'un bâtiment du site et le dossier joint ;

VU le courriel de l'exploitant en date du 15 décembre 2023 apportant des informations complémentaires à la demande de modification des conditions d'exploitation précitée sollicitée le 11 septembre 2023 auquel est en particulier jointe la modélisation du scénario d'incendie du bâtiment comportant les panneaux photovoltaïques en toiture ;

**VU** le courriel adressé le 18 janvier 2024 à l'exploitant pour lui permettre de formuler ses observations éventuelles sur le projet d'arrêté;

VU les observations formulées par l'exploitant en date du 1er février 2024 sur le projet d'arrêté;

**VU** le courriel de l'exploitant en date du 13 février 2024 précisant les volumes de déchets d'équipements électriques et électroniques susceptibles d'être présents au sein de l'installation ;

VU le rapport de l'inspection des installations classées en date du 13 mars 2024;

**CONSIDÉRANT** que les résultats de l'étude réalisée par EREA en novembre 1996 montrent l'absence d'impacts en PCB dans les sols et les eaux souterraines au droit du terrain occupé par les installations ;

**CONSIDÉRANT** que le projet de modification ne constitue pas une modification substantielle de l'autorisation environnementale au sens de l'article R. 181-46.I du code de l'environnement;

**CONSIDÉRANT** que la nature et l'ampleur du projet de modification ne rendent pas nécessaires les consultations prévues par les articles R. 181-18 et R. 181-21 à R. 181-32, ni la sollicitation du conseil départemental de l'environnement et des risques sanitaires et technologiques ;

**CONSIDÉRANT** qu'il y a lieu de fixer des prescriptions complémentaires afin d'encadrer les modifications des conditions d'exploitation ;

Le pétitionnaire entendu,

SUR PROPOSITION de Madame la Secrétaire générale de la préfecture,

## 1 PORTÉE DE L'AUTORISATION ET CONDITIONS GÉNÉRALES

## 1.1 BÉNÉFICIAIRE ET PORTÉE DE L'AUTORISATION

## 1.1.1 Exploitant titulaire de l'autorisation

La société DECONS AQUITAINE, dont le siège social est situé 1 701 route de Soulac au Pian Médoc (33 290) est autorisée, sous réserve du respect des prescriptions annexées au présent arrêté, à exploiter sur le territoire de la commune de Bouliac, au 4 chemin de Boirie (33 270), les installations détaillées dans les articles suivants.

## 1.1.2 Modifications et compléments apportés aux prescriptions des actes antérieurs

Les dispositions du présent arrêté suppriment et remplacent les prescriptions techniques annexées aux arrêtés préfectoraux suivants :

- arrêté préfectoral d'autorisation du 14 décembre 1976,
- arrêté préfectoral complémentaire du 21 juin 1983,
- · arrêté préfectoral complémentaire du 23 août 1996,
- arrêté préfectoral du 22 novembre 2006 portant agrément des installations de dépollution de véhicules hors d'usage (VHU) et imposant des prescriptions techniques complémentaires,
- arrêté préfectoral du 30 avril 2019 portant renouvellement d'agrément des installations de dépollution de véhicules hors d'usage (VHU).

## 1.1.3 Installations non visées par la nomenclature ou soumises à déclaration ou soumises à enregistrement

Les prescriptions du présent arrêté s'appliquent également aux autres installations ou équipements exploités dans l'établissement, qui, mentionnés ou non dans la nomenclature, sont de nature par leur proximité ou leur connexité avec une installation soumise à autorisation à modifier notablement les dangers ou inconvénients de cette installation, conformément à l'article L.181-1 du code de l'environnement.

Les dispositions des arrêtés ministériels existants relatifs aux prescriptions générales applicables aux installations classées soumises à déclaration ou à enregistrement sont applicables aux installations classées soumises à déclaration ou à enregistrement incluses dans l'établissement dès lors que ces installations ne sont pas régies par le présent arrêté préfectoral d'autorisation.

## 1.1.4 Agrément de centre VHU (art. R. 543-155-7 du code de l'environnement)

L'agrément de centre VHU n°PR33 00020 D délivré initialement le 22 novembre 2006 et renouvelé les 25 avril 2013 et 30 avril 2019 reste valable. Le cahier des charges est fixé à l'annexe 1 du présent arrêté.

Cet agrément est valable dans la limite suivante :

DECHET Nature	PROVENANCE	CAPACITÉ MAXIMALE DE TRAITEMENT
VHU non dépollués	Gironde, Landes, Lot-et-Garonne, Dordogne et Charente-Maritime	5000 VHU/an ou 4800 tonnes/an

L'exploitant est tenu d'afficher de façon visible à l'entrée de son installation le numéro de son agrément. Cette même information figure également sur son site internet lorsqu'il dispose d'un tel site.

## 1.2 NATURE DES INSTALLATIONS

## 1.2.1 Liste des installations concernées par une rubrique de la nomenclature des installations classées

A)							
Rubrique	Alinéa	Régime	Libellé de la rubrique (activité)	Nature de l'installation	Critère de classement	Seuil du critère	Volume autorisé
2718	1	A	Installation de transit, regroupement ou tri de déchets dangereux ou de déchets contenant des substances dangereuses ou préparations dangereuses mentionnées à l'article R. 511-10 du code de l'environnement, à l'exclusion des installations visées aux rubriques 1313, 2710, 2711, 2712, 2717 et 2719	Regroupement de batteries usagées	Quantité de déchets susceptible d'être présente dans l'installation	≥1t	38,5 t
2791	1	A	Installation de traitement de déchets non dangereux à l'exclusion des installations visées aux rubriques 2517, 2711, 2713, 2714, 2716, 2720, 2760, 2771, 2780, 2781, 2782, 2794, 2795 et 2971.	Traitement de déchets métalliques	Quantité de déchets traités	≥ 10 t/j	Traitement de déchets métalliques (presse cisaille): 400 t/j 400 t/j bécoupage au chalumeau de déchets métalliques: 20 t/j  Capacité totale de
2712	1	E	Installation d'entreposage, dépollution, démontage ou découpage de véhicules hors d'usage ou de différents moyens de transports hors d'usage, à l'exclusion des installations visées à la rubrique 2719	Entreposage et dépollution de VHU	Surface de l'installation (dans le cas de véhicules terrestres hors d'usage)	≥ 100 m²	Surface totale de l'installation 1 010 m²
2713	1	E	Installation de transit, regroupement ou tri de métaux ou de déchets de métaux non dangereux, d'alliage de métaux ou de déchets d'alliage de métaux non dangereux, à l'exclusion des activités et installations visées aux rubriques 2710, 2711 et 2712	Stockage et récupération de métaux ou de déchets de métaux non dangereux	Surface utilisée	≥ 1 000 m²	Surface totale : 10 000 m²
2711	1	Е	Installations de transit, regroupement, tri ou préparation en vue de réutilisation de déchets d'équipements électriques et électroniques, à l'exclusion des installations visées par la rubrique 2719	Regroupement et tri de D3E	Volume de déchets présent	V ≥ 1000 m³	1200 m³
2710	1	DC	Installations de collecte de déchets apportés par le producteur initial de ces déchets 1. Collecte de déchets dangereux	Apports de batteries usagées	Quantité de déchets susceptibles d'être présente	1 <q<7t< td=""><td>Quantité de batteries usagées collectées : 6,5 t</td></q<7t<>	Quantité de batteries usagées collectées : 6,5 t
2710	2	DC	Installations de collecte de déchets apportés par le producteur initial de ces déchets 2. Collecte de déchets non dangereux	Apports volontaires de déchets métalliques (ferreux et non	Volume de déchets susceptibles d'être présent	100 < V < 300 m <sup>3</sup>	Volume de déchets de métaux ferreux et non ferreux collectés : 290 m³

				ferreux)			
2714	2	DC	Installation de transit, regroupement, tri ou préparation en vue de réutilisation de déchets non dangereux de papiers/cartons, plastiques, caoutchouc, textiles, bois à l'exclusion des activités visées aux rubriques 2710, 2711 et 2719	Réception, tri et stockage de bois et de cartons	Volume de déchets présent	1000 m³ > V ≥ 100 m³	Volume total de déchets non dangereux non inertes de bois et de cartons d'être présent : 300 m³
2716	2	DC	Installation de transit, regroupement, tri ou préparation en vue de réutilisation de déchets non dangereux non inertes à l'exclusion des installations visées aux rubriques 2710, 2711, 2712, 2713, 2714, 2715 et 2719.	Réception, tri et stockage de déchets non dangereux en mélange et déchets verts	Volume de déchets présent	1000 m³ > V ≥ 100 m³	Volume total de déchets non dangereux non inertes en mélange susceptibles d'être présent : 300 m³

<sup>(\*)</sup> A (autorisation), E (Enregistrement), D (Déclaration), DC (soumis au contrôle périodique prévu par l'article L 512-11 du CE)\*\*

Volume autorisé : éléments caractérisant la consistance, le rythme de fonctionnement, le volume des installations ou les capacités maximales autorisées.

#### 1.2.2 Situation de l'établissement

Les installations autorisées sont situées sur les communes et parcelles suivantes :

Communes	Parcelles cadastrales	
BOULIAC	N° 14, 15, 16, 17, 19 de la section AB	

La surface occupée par les installations, voies, aires de circulation, et plus généralement, la surface concernée par les travaux de réhabilitation à la fin d'exploitation est de 21 632 m².

#### 1.2.3 Autres limites de l'autorisation

Les déchets acceptés sur le site sont les suivants :

- déchets non dangereux non inertes de métaux ferreux et non ferreux, papiers, cartons, bois, plastiques triés et en mélange;
- déchets d'équipements électriques et électroniques (D3E): appareil de gros électroménager (GEM) froids de type réfrigérateur et congélateurs, et GEM hors froid de type lave-vaisselle, sèchelinge, lave-linge, chauffe-eau, micro-ondes, four, hottes aspirantes etc., et PAM (petits appareils en mélange) de type écrans;
- batteries usagées ;
- VHU non dépollués .

Les déchets réceptionnés proviennent du département de la Gironde et des départements limitrophes (Landes, Lot-et-Garonne, Dordogne et Charente-Maritime).

Les déchets non mentionnés dans la liste figurant au présent article sont interdits sur le site.

#### 1.2.4 Consistance des installations autorisées

L'établissement comprenant l'ensemble des installations classées et connexes, est organisé de la façon suivante :

- une installation de traitement de déchets non dangereux métalliques (presse cisaille);
- une installation de collecte de déchets dangereux et non dangereux ;
- une installation de tri, transit et regroupement de déchets dangereux et non dangereux;
- une installation d'entreposage, de démontage et de dépollution de VHU.

<sup>(\*\*)</sup> En application de l'article R. 512-55 du code de l'environnement, les installations DC ne sont pas soumises à l'obligation de contrôle périodique lorsqu'elles sont incluses dans un établissement qui comporte au moins une installation soumise au régime de l'autorisation ou de l'enregistrement

L'exploitation des installations est autorisée du lundi au vendredi de 8h à 18h et le samedi de 8h à 12h. En dehors de ces horaires, aucune activité n'est autorisée (y compris les réceptions et expéditions de déchets).

#### 1.2.5 Définitions

Bâtiment : ouvrage fixe et pérenne, couvert et clos, comportant ou non des fondations et générant un espace utilisable par l'homme en sous-sol ou en surface.

Déchets combustibles : déchets, qui ne sont pas qualifiés d'incombustibles ; au sens de cette définition, les contenants, emballages et palettes sont comptabilisés en tant que matières combustibles.

Déchets incombustibles : déchets qui ne sont pas susceptibles de brûler. Sont qualifiés d'incombustibles des déchets constitués uniquement de matériaux classés A1 ou A2-s1-d0 au sens de l'arrêté ministériel du 21 novembre 2002 susvisé ou des déchets qualifiés comme incombustibles à la suite à la mise en œuvre d'essais réalisés selon un protocole reconnu par le ministère chargé de l'environnement.

Déchets inflammables : déchets catégorisés HP3 au sens de la directive cadre déchets susvisée. Un déchet n'est pas considéré comme inflammable au sens de ce présent arrêté lorsque les mentions de danger attribuées aux constituants de ce déchet ne sont pas mentionnées au tableau 3 de l'annexe III de la directive relative aux déchets susvisée.

llot : zone délimitée par des parois ou par un marquage au sol, dont la surface au sol n'excède pas 500 m².

Petit îlot : zone contenant des déchets combustibles ou inflammables qui remplit les conditions cumulatives suivantes :

- le volume de déchets contenu dans la zone est inférieur à dix m3 si elle est couverte, et à 30 m3 sinon ;
- les limites en longueur, largeur et hauteur de la zone sont matérialisées en permanence (benne, peinture, piquet, mur...);
- la zone est séparée des autres zones, bâtiments, îlots, locaux, parking ou tiers par une distance d'au moins cinq mètres ou par un mur coupe-feu de caractéristiques minimales REI 120.

Rétention : dispositif de capacité utile suffisante permettant de collecter et de retenir des liquides.

Zone couverte: zone munie au minimum d'une toiture.

Zone de réception de déchets : zone dans laquelle les déchets sont réceptionnés par l'installation en vue d'une gestion ultérieure. Ces zones sont vidées au moins quotidiennement et sont vides en dehors des heures d'exploitation de l'installation.

Zone de stockage temporaire : zone séparée des autres zones, bâtiments, îlots, locaux, parking ou tiers par une distance d'au moins cinq mètres ou par un mur coupe-feu de caractéristiques minimales REI120.

Zone d'immersion : zone destinée à l'immersion des moyens de transport hors d'usage sur lesquels un départ d'incendie est suspecté ou détecté.

Zone susceptible de contenir des déchets : à l'exception des zones d'entreposage en cuve ou en silo fixe et des zones de réception de déchets définies ci-dessus, les zones susceptibles de contenir des déchets sont :

- les zones de dépôt de déchets conditionnés ou en vrac ;
- les zones de tri et de traitement des déchets.

#### 1.3 CONFORMITÉ AU DOSSIER DE DEMANDE D'AUTORISATION

Les aménagements, installations ouvrages et travaux et leurs annexes, objet du présent arrêté, sont disposées, aménagées et exploitées conformément aux plans et données techniques contenus dans les différents dossiers déposés par l'exploitant et en particulier conformément au plan figurant en annexe 2 du présent arrêté.

En tout état de cause, elles respectent par ailleurs les dispositions du présent arrêté, des arrêtés complémentaires et les réglementations autres en vigueur.

## 1.4 DURÉE DE L'AUTORISATION

### 1.4.1 Durée de l'autorisation et caducité

L'arrêté d'autorisation cesse de produire effet lorsque l'installation n'a pas été mise en service ou réalisée dans le délai de trois ans à compter de la notification du présent arrêté, sauf cas de force majeure ou de demande justifiée et acceptée de prorogation de délai conformément à l'article R.181-48 du code de l'environnement.

## 1.5 MODIFICATIONS ET CESSATION D'ACTIVITÉ

## 1.5.1 Modification du champ de l'autorisation

En application des articles L.181-14 et R.181-45 du code de l'environnement, le bénéficiaire de l'autorisation peut demander une adaptation des prescriptions imposées par l'arrêté. Le silence gardé sur cette demande pendant plus de deux mois à compter de l'accusé de réception délivré par le préfet vaut décision implicite de rejet.

Toute modification substantielle des activités, installations, ouvrages ou travaux qui relèvent de l'autorisation est soumise à la délivrance d'une nouvelle autorisation, qu'elle intervienne avant la réalisation du projet ou lors de sa mise en œuvre ou de son exploitation.

Toute autre modification notable apportée au projet doit être portée à la connaissance du préfet, avant sa réalisation, par le bénéficiaire de l'autorisation avec tous les éléments d'appréciation. S'il y a lieu, le préfet fixe des prescriptions complémentaires ou adapte l'autorisation dans les formes prévues à l'article R.181-45.

## 1.5.2 Mise à jour de l'étude de dangers et de l'étude d'impact

Les études d'impact et de dangers sont actualisées à l'occasion de toute modification substantielle telle que prévue à l'article R.181-46 du code de l'environnement. Ces compléments sont systématiquement communiqués au Préfet qui pourra demander une analyse critique d'éléments du dossier justifiant des vérifications particulières, effectuée par un organisme extérieur expert dont le choix est soumis à son approbation. Tous les frais engagés à cette occasion sont supportés par l'exploitant.

## 1.5.3 Équipements abandonnés

Les équipements abandonnés ne doivent pas être maintenus dans les installations. Toutefois, lorsque leur enlèvement est incompatible avec les conditions immédiates d'exploitation, des dispositions matérielles interdiront leur réutilisation afin de garantir leur mise en sécurité et la prévention des accidents.

## 1.5.4 Transfert sur un autre emplacement

Tout transfert sur un autre emplacement des installations visées sous l'article 1.2 du présent arrêté nécessite une nouvelle demande d'autorisation ou d'enregistrement ou déclaration.

## 1.5.5 Changement d'exploitant

Dans le cas où l'établissement change d'exploitant, le successeur fait la déclaration au Préfet dans les trois mois qui suit la prise en charge de l'exploitation. Elle mentionne, s'il s'agit d'une personne physique, les nom, prénoms et domicile du nouveau bénéficiaire et, s'il s'agit d'une personne morale, sa dénomination ou sa raison sociale, sa forme juridique, l'adresse de son siège social ainsi que la qualité du signataire de la déclaration.

#### 1.5.6 Cessation d'activité

Sans préjudice des mesures de l'article R. 512-39-1 du code de l'environnement et pour l'application des articles R. 512-39-2 à R. 512-39-5, l'usage du site à prendre en compte est le suivant : usage industriel.

Lorsqu'une installation classée est mise à l'arrêt définitif, l'exploitant notifie au préfet la date de cet arrêt trois mois au moins avant celui-ci.

La notification prévue ci-dessus indique les mesures prises ou prévues pour assurer, dès l'arrêt de l'exploitation, la mise en sécurité du site.

La cessation d'activité est réalisée conformément aux dispositions des articles R. 512-39-1 à R. 512-39-3 du code de l'environnement.

## 1.6 RÉGLEMENTATION

## 1.6.1 Réglementation applicable

Sans préjudice de la réglementation en vigueur et notamment du présent arrêté, sont notamment applicables à l'établissement les prescriptions qui le concernent des textes cités ci-dessous (liste non exhaustive) :

Date	Texte
14 avril 2020	Arrêté ministériel modifiant l'arrêté du 2 mai 2012 relatif aux agréments des exploitants des centres VHU et aux agréments des exploitants des installations de broyage de véhicules hors d'usage
6 juin 2018	Arrêté ministériel relatif aux prescriptions générales applicables aux installations de transit, regroupement, tri ou préparation en vue de la réutilisation de déchets relevant du régime de l'enregistrement au titre de la rubrique n° 2711 (déchets d'équipements électriques et électroniques), 2713 (métaux ou déchets de métaux non dangereux, alliage de métaux ou déchets d'alliage de métaux non dangereux), 2714 (déchets non dangereux de papiers, cartons, plastiques, caoutchouc, textiles, bois) ou 2716 (déchets non dangereux non inertes) de la nomenclature des installations classées pour la protection de l'environnement
26 novembre 2012	Arrêté ministériel du 26 novembre 2012 relatif aux prescriptions générales applicables aux installations classées relevant du régime de l'enregistrement au titre de la rubrique n° 2712-1 (installation d'entreposage, dépollution, démontage ou découpage de véhicules terrestres hors d'usage) de la nomenclature des installations classées pour la protection de l'environnement
2 mai 2012	Arrêté ministériel du 2 mai 2012 relatif aux agréments des exploitants des centres VHU et aux agréments des exploitants des installations de broyage de véhicules hors d'usage

## 1.6.2 Respect des autres législations et réglementations

Les dispositions de cet arrêté préfectoral sont prises sans préjudice :

- des autres législations et réglementations applicables, et notamment le code minier, le code civil, le code de l'urbanisme, le code du travail et le code général des collectivités territoriales, la réglementation sur les équipements sous pression,
- des schémas, plans et autres documents d'orientation et de planification approuvés.

Les droits des tiers sont et demeurent expressément réservés.

La présente autorisation ne vaut pas permis de construire.

## 1.7 RÉCOLEMENT AUX PRESCRIPTIONS DE L'ARRÊTÉ

Sous un an à compter de la notification du présent arrêté, l'exploitant procède à un récolement de l'arrêté préfectoral réglementant ses installations.

Il doit conduire pour chaque prescription réglementaire, à vérifier la compatibilité avec les caractéristiques constructives des installations et les procédures opérationnelles existantes. Une traçabilité en est tenue. Le bilan accompagné le cas échéant d'un échéancier de résorption des écarts, est transmis à l'Inspection des installations Classées.

L'exploitant met ensuite en place une organisation appropriée permettant de s'assurer en permanence du respect des dispositions du présent arrêté préfectoral.

## 2 GESTION DE L'ÉTABLISSEMENT

## 2.1 EXPLOITATION DES INSTALLATIONS

## 2.1.1 Objectifs généraux

L'exploitant prend toutes les dispositions nécessaires dans la conception l'aménagement, l'entretien et l'exploitation des installations pour :

- limiter le prélèvement et la consommation d'eau ;
- limiter les émissions de polluants dans l'environnement ;
- respecter les valeurs limites d'émissions pour les substances polluantes définies ci-après
- la gestion des effluents et déchets en fonction de leurs caractéristiques, ainsi que la réduction des quantités rejetées ;
- prévenir en toutes circonstances, l'émission, la dissémination ou le déversement, chroniques ou accidentels, directs ou indirects, de matières ou substances qui peuvent présenter des dangers ou inconvénients pour la commodité de voisinage, pour la santé, la sécurité, la salubrité publiques, pour l'agriculture, pour la protection de la nature, de l'environnement et des paysages, pour l'utilisation rationnelle de l'énergie ainsi que pour la conservation des sites et des monuments ainsi que des éléments du patrimoine archéologique.

## 2.1.2 Consignes d'exploitation

L'exploitant établit des consignes d'exploitation pour l'ensemble des installations comportant explicitement les vérifications à effectuer, en conditions d'exploitation normale, en périodes de démarrage, de dysfonctionnement ou d'arrêt momentané de façon à permettre en toutes circonstances le respect des dispositions du présent arrêté.

L'exploitation se fait sous la surveillance de personnes nommément désignées par l'exploitant et ayant une connaissance des dangers des produits stockés ou utilisés dans l'installation.

## 2.2 RÉSERVES DE PRODUITS OU MATIÈRES CONSOMMABLES

L'établissement dispose de réserves suffisantes de produits ou matières consommables utilisés de manière courante ou occasionnelle pour assurer la protection de l'environnement tels que manches de filtre, produits de neutralisation, liquides inhibiteurs, produits absorbants...

#### 2.3 INTÉGRATION DANS LE PAYSAGE

## 2.3.1 Propreté

L'exploitant prend les dispositions appropriées qui permettent d'intégrer l'installation dans le paysage. L'ensemble des installations est maintenu propre et entretenu en permanence.

L'exploitant prend les mesures nécessaires afin d'éviter la dispersion sur les voies publiques et les zones environnantes de poussières, papiers, boues, déchets, ...

Des dispositifs d'arrosage, de lavage de roues, ... sont mis en place en tant que de besoin.

## 2.3.2 Esthétique

Les abords de l'installation, placés sous le contrôle de l'exploitant sont aménagés et maintenus en bon état de propreté (peinture, poussières, envols...). Les émissaires de rejet et leur périphérie font l'objet d'un soin particulier (plantations, engazonnement,...).

#### 2.4 DANGER OU NUISANCE NON PRÉVENU

Tout danger ou nuisance non susceptible d'être prévenu par les prescriptions du présent arrêté est immédiatement porté à la connaissance du Préfet par l'exploitant.

## 2.5 INCIDENTS OU ACCIDENTS - DÉCLARATION ET RAPPORT

L'exploitant est tenu à déclarer dans les meilleurs délais à l'inspection des installations classées les accidents ou incidents survenus du fait du fonctionnement de son installation qui sont de nature à porter atteinte aux intérêts mentionnés à l'article L. 181-3 du code de l'environnement.

Un rapport d'accident ou, sur demande de l'inspection des installations classées, un rapport d'incident est transmis par l'exploitant à l'inspection des installations classées. Il précise notamment les circonstances et les causes de l'accident ou de l'incident, les effets sur les personnes et l'environnement, les mesures prises ou envisagées pour éviter un accident ou un incident similaire et pour en pallier les effets à moyen ou long terme.

Ce rapport est transmis sous 15 jours à l'inspection des installations classées.

#### 2.6 PROGRAMME D'AUTO SURVEILLANCE

## 2.6.1 Principe et objectifs du programme d'auto surveillance

Afin de maîtriser les émissions de ses installations et de suivre leurs effets sur l'environnement, l'exploitant définit et met en œuvre sous sa responsabilité un programme de surveillance de ses émissions et de leurs effets dit programme d'auto surveillance. L'exploitant adapte et actualise la nature et la fréquence de cette surveillance pour tenir compte des évolutions de ses installations, de leurs performances par rapport aux obligations réglementaires, et de leurs effets sur l'environnement L'exploitant décrit dans un document tenu à la disposition de l'inspection des installations classées les modalités de mesures et de mise en œuvre de son programme de surveillance, y compris les modalités de transmission à l'inspection des installations classées.

Les articles suivants définissent le contenu minimum de ce programme en termes de nature de mesure, de paramètres et de fréquence pour les différentes émissions et pour la surveillance des effets sur l'environnement, ainsi que de fréquence de transmission des données d'auto surveillance.

## 2.6.2 Mesures comparatives

Outre les mesures auxquelles il procède sous sa responsabilité, afin de s'assurer du bon fonctionnement des dispositifs de mesure et des matériels d'analyse ainsi que de la représentativité des valeurs mesurées (absence de dérive), l'exploitant fait procéder à des mesures comparatives, selon des procédures normalisées lorsqu'elles existent, par un organisme extérieur différent de l'entité qui réalise habituellement les opérations de mesure du programme d'auto surveillance. Celui-ci doit être accrédité ou agréé par le ministère en charge de l'inspection des installations classées pour les paramètres considérés.

Ces mesures sont réalisées sans préjudice des mesures de contrôle réalisées par l'inspection des installations classées en application des dispositions des articles L. 171-1 à L. 171-6, et L. 514-8 du code de l'environnement. Conformément à ces articles, l'inspection des installations classées peut, à tout moment, réaliser des prélèvements d'effluents liquides ou gazeux, de déchets ou de sol et réaliser des mesures de niveaux sonores. Les frais de prélèvement et d'analyse sont à la charge de l'exploitant. Les contrôles inopinés exécutés à la demande de l'inspection des installations classées peuvent, avec l'accord de cette dernière, se substituer aux mesures comparatives.

## 2.6.3 Analyse et transmission des résultats de l'auto surveillance

L'exploitant suit les résultats des mesures qu'il réalise notamment celles de son programme d'auto surveillance, les analyse et les interprète. Il prend le cas échéant les actions correctives appropriées lorsque des résultats font présager des risques ou inconvénients pour l'environnement ou d'écart par rapport au respect des valeurs réglementaires relatives aux émissions de ses installations ou de leurs effets sur l'environnement.

En particulier, lorsque la surveillance environnementale sur les eaux souterraines fait apparaître une dérive par rapport à l'état initial de l'environnement, soit réalisé en application de l'article R 512-8 II 1° du code de l'environnement, soit reconstitué aux fins d'interprétation des résultats de surveillance, l'exploitant met en œuvre les actions de réduction complémentaires des émissions appropriées et met en œuvre, le cas échéant, un plan de gestion visant à rétablir la compatibilité entre les milieux impactés et leurs usages.

Il informe le préfet et l'inspection des installations classées du résultat de ses investigations et, le cas échéant, des mesures prises ou envisagées.

Sauf impossibilité technique, les résultats d'autosurveillance des prélèvements et des émissions sont transmis par voie électronique sur le site de télédéclaration du ministère en charge des installations classées prévu à cet effet (GIDAF: Gestion Informatisée des Données d'Autosurveillance Fréquentes). La télédéclaration est effectuée dans les délais prescrits dans lesdits arrêtés dès lors que lesdites prescriptions imposent une transmission de ces résultats à l'inspection des installations classées ou au préfet.

## 2.7 RÉCAPITULATIF DES DOCUMENTS TENUS À LA DISPOSITION DE L'INSPECTION

L'exploitant établit et tient à jour un dossier comportant les documents suivants :

- le dossier de demande d'autorisation initial,
- les plans tenus à jour
- les récépissés de déclaration et les prescriptions générales, en cas d'installations soumises à déclaration non couvertes par un arrêté d'autorisation,
- les arrêtés préfectoraux associés aux enregistrements et les prescriptions générales ministérielles, en cas d'installations soumises à enregistrement non couvertes par un arrêté d'autorisation,
- les arrêtés préfectoraux relatifs aux installations soumises à autorisation, pris en application de la législation relative aux installations classées pour la protection de l'environnement,
- tous les documents, enregistrements, résultats de vérification et registres répertoriés dans le présent arrêté; ces documents peuvent être informatisés, mais dans ce cas des dispositions doivent être prises pour la sauvegarde des données. Ces documents sont tenus à la disposition de l'inspection des installations classées sur le site durant 5 années au minimum.

Ce dossier est tenu en permanence à la disposition de l'inspection des installations classées sur le site.

## 2.8 BILANS PÉRIODIQUES

#### 2.8.1 Bilan environnement annuel

L'exploitant adresse au Préfet, au plus tard le 1<sup>er</sup> avril de chaque année, un bilan annuel portant sur l'année précédente :

- des utilisations d'eau ; le bilan fait apparaître éventuellement les économies réalisées.
- de la masse annuelle des émissions de polluants, suivant un format fixé par le ministre chargé des installations classées. La masse émise est la masse du polluant considéré émise sur l'ensemble du site de manière chronique ou accidentelle, canalisée ou diffuse dans l'air, l'eau, et les sols, quel qu'en soit le cheminement, ainsi que dans les déchets éliminés à l'extérieur de l'établissement.

L'exploitant transmet dans le même délai par voie électronique à l'inspection des installations classées une copie de cette déclaration suivant un format fixé par le ministre chargé de l'inspection des installations classées.

## 2.8.2 Information du public

Conformément à l'article R. 125-2 de code de l'environnement, l'exploitant adresse chaque année au préfet du département et au maire de la commune d'implantation de son installation un dossier comprenant les documents précisés dans ce même article.

## 2.9 RÉCAPITULATIF DES DOCUMENTS À TRANSMETTRE À L'INSPECTION

L'exploitant transmet à l'inspection les documents suivants :

Articles Documents à transmettre Périodici				Documents à transmettre		iodicité / échéances				
Art. 1.5.1	Modification des installations				Avant modif			sation	de	la
Art. 1.5.5	Déclaration de changement	d'exploitant	(par	le	Dans	les	3	mois	suivant	le

	nouveau bénéficiaire)	changement d'exploitant
Art. 1.5.6	Cessation d'activité	3 mois avant la date de cessation d'activité
Art. 1.7	Récolement aux prescriptions techniques du présent arrêté	1 an à compter de la notification du présent arrêté
Art. 2.5	Déclaration des accidents et incidents	Ce rapport est transmis sous 15 jours à l'inspection des installations classées
Art. 6.2.3	Autosurveillance des niveaux sonores	6 mois suivant la notification du présent arrêté puis tous les 3 ans à compter de la date de notification du présent arrêté.
Art. 2.6.3+ 4.5.1 + 4.5.2	Résultats d'autosurveillance	Rejets aqueux (analyses par un organisme agréé): Premières analyses dans un délai de 3 mois suivant la notification de l'arrêté puis fréquence d'analyses semestrielle.
		La saisine des résultats est réalisée sur GIDAF.
8		Recherche des substances dangereuses : Une mesure par trimestre pendant un an
Art. 2.8.1 + 2.8.2+5.1.8.2	Bilans et rapports annuels Déclaration annuelle des émissions	Annuelle (GEREP: site de télédéclaration)

## 3 PRÉVENTION DE LA POLLUTION ATMOSPHÉRIQUE

#### 3.1 CONCEPTION DES INSTALLATIONS

## 3.1.1 Dispositions générales

L'exploitant prend toutes les dispositions nécessaires dans la conception, l'exploitation et l'entretien des installations de manière à limiter les émissions à l'atmosphère, y compris diffuses, notamment par la mise en œuvre de technologies propres, le développement de techniques de valorisation, la collecte sélective et le traitement des effluents en fonction de leurs caractéristiques et la réduction des quantités rejetées en optimisant notamment l'efficacité énergétique.

Sauf autorisation explicite, la dilution des effluents est interdite. En aucun cas elle ne doit constituer un moyen de respecter les valeurs limites.

Le brûlage à l'air libre est interdit à l'exclusion des essais incendie. Dans ce cas, les produits brûlés sont identifiés en qualité et quantité.

#### 3.1.2 Pollutions accidentelles

Les dispositions appropriées sont prises pour réduire la probabilité des émissions accidentelles et pour que les rejets correspondants ne présentent pas de dangers pour la santé et la sécurité publique.

Les incidents ayant entraîné des rejets dans l'air non conforme ainsi que les causes de ces incidents et les remèdes apportés sont consignés dans un registre.

#### 3.1.3 Odeurs

Les dispositions nécessaires sont prises pour que l'établissement ne soit pas à l'origine de gaz odorants, susceptibles d'incommoder le voisinage, de nuire à la santé ou à la sécurité publique.

Lorsqu'il y a des sources potentielles d'odeurs de grande surface (bassins d'entreposage, etc.) difficiles à confiner, celles-ci sont implantées de manière à limiter la gêne pour le voisinage (éloignement, etc.).

L'inspection des installations classées peut demander la réalisation d'une campagne d'évaluation de l'impact olfactif de l'installation afin de permettre une meilleure prévention des nuisances.

#### 3.1.4 Voies de circulation

Sans préjudice des règlements d'urbanisme, l'exploitant prend les dispositions nécessaires pour prévenir les envols de poussières et de matières diverses :

- les voies de circulation et aires de stationnement des véhicules sont aménagées (formes de pente, revêtement, etc.), et convenablement nettoyées,
- Les véhicules sortant de l'installation n'entraînent pas de dépôt de poussière ou de boue sur les voies de circulation. Pour cela des dispositions telles que le lavage des roues des véhicules doivent être prévues en cas de besoin,
- · les surfaces où cela est possible sont engazonnées,
- · des écrans de végétation sont mis en place le cas échéant.

Des dispositions équivalentes peuvent être prises en lieu et place de celles-ci.

## 3.1.5 Émissions diffuses et envols de poussières

Les stockages de produits pulvérulents sont confinés (récipients, silos, bâtiments fermés) et les installations de manipulation, transvasement, transport de produits pulvérulents sont, sauf impossibilité technique démontrée, munies de dispositifs de capotage et d'aspiration permettant de réduire les envols de poussières. Si nécessaire, les dispositifs d'aspiration sont raccordés à une installation de dépoussiérage en vue de respecter les dispositions du présent arrêté. Les équipements et aménagements correspondants satisfont par ailleurs la prévention des risques d'incendie et d'explosion (évents pour les tours de séchage, les dépoussiéreurs...).

Le stockage des autres produits en vrac est réalisé dans la mesure du possible dans des espaces fermés. A défaut, des dispositions particulières tant au niveau de la conception et de la construction (implantation en fonction du vent...) que de l'exploitation sont mises en œuvre. Lorsque les stockages se font à l'air libre, il peut être nécessaire de prévoir l'humidification du stockage

ou la pulvérisation d'additifs pour limiter les envols par temps sec.

# 4 PROTECTION DES RESSOURCES EN EAUX ET DES MILIEUX AQUATIQUES

L'implantation et le fonctionnement de l'installation est compatible avec les objectifs de qualité et de quantité des eaux visés au IV de l'article L. 212-1 du code de l'environnement. Elle respecte les dispositions du schéma directeur d'aménagement et de gestion des eaux et du schéma d'aménagement et de gestion des eaux s'il existe.

La conception et l'exploitation de l'installation permettent de limiter la consommation d'eau et les flux polluants.

## 4.1 PRÉLÈVEMENTS ET CONSOMMATIONS D'EAU

## 4.1.1 Origine des approvisionnements en eau

L'exploitant prend toutes les dispositions nécessaires dans la conception et l'exploitation des installations pour limiter les flux d'eau. Notamment la réfrigération en circuit ouvert est interdite.

Les installations de prélèvement d'eau de toutes origines sont munies de dispositifs de mesure totalisateurs de la quantité d'eau prélevée. Ce dispositif est relevé journellement si le débit prélevé est susceptible de dépasser 100 m³/j, hebdomadairement si ce débit est inférieur. Ces résultats sont portés sur un registre éventuellement informatisé et consultable par l'inspection des installations classées.

Les prélèvements d'eau en nappe par forage sont interdits.

## 4.1.2 Protection des réseaux d'eau potable et des milieux de prélèvement

Un ou plusieurs réservoirs de coupure ou bacs de disconnexion ou tout autre équipement présentant des garanties équivalentes sont installés afin d'isoler les réseaux d'eaux industrielles et pour éviter des retours de substances dans les réseaux d'adduction d'eau publique ou dans les milieux de prélèvement.

## 4.2 COLLECTE DES EFFLUENTS LIQUIDES

## 4.2.1 Dispositions générales

Tous les effluents aqueux sont canalisés. Tout rejet d'effluent liquide non prévu à l'article 4.3.1 ou non conforme aux dispositions du chapitre 4.3 est interdit.

À l'exception des cas accidentels où la sécurité des personnes ou des installations serait compromise, il est interdit d'établir des liaisons directes entre les réseaux de collecte des effluents devant subir un traitement ou être détruits et le milieu récepteur.

#### 4.2.2 Plan des réseaux

Un schéma de tous les réseaux d'eaux et un plan des égouts sont établis par l'exploitant, régulièrement mis à jour, notamment après chaque modification notable, et datés. Ils sont tenus à la disposition de l'inspection des installations classées ainsi que des services d'incendie et de secours.

Le plan des réseaux d'alimentation et de collecte fait notamment apparaître :

- l'origine et la distribution de l'eau d'alimentation,
- les dispositifs de protection de l'alimentation (bac de disconnexion, implantation des disconnecteurs ou tout autre dispositif permettant un isolement avec la distribution alimentaire, ...)
- les secteurs collectés et les réseaux associés
- les ouvrages de toutes sortes (vannes, compteurs...)
- les ouvrages d'épuration interne avec leurs points de contrôle et les points de rejet de toute nature (interne ou au milieu).

#### 4.2.3 Entretien et surveillance

Les réseaux de collecte des effluents sont conçus et aménagés de manière à être curables, étanches et résister dans le temps aux actions physiques et chimiques des effluents ou produits susceptibles d'y transiter.

L'exploitant s'assure par des contrôles appropriés et préventifs de leur bon état et de leur étanchéité.

Les différentes tuyauteries et canalisations accessibles sont repérées conformément aux règles en vigueur.

#### 4.2.4 Protection des réseaux internes à l'établissement

Les effluents aqueux rejetés par les installations ne sont pas susceptibles de dégrader les réseaux d'égouts ou de dégager des produits toxiques ou inflammables dans ces égouts, éventuellement par mélange avec d'autres effluents.

#### 4.2.5 Isolement avec les milieux

Un système permet l'isolement des réseaux d'assainissement de l'établissement par rapport à l'extérieur. Ces dispositifs sont maintenus en état de marche, signalés et actionnables en toute circonstance localement et/ou à partir d'un poste de commande. Leur entretien préventif et leur mise en fonctionnement sont définis par consigne.

## 4.3 TYPES D'EFFLUENTS, LEURS OUVRAGES D'ÉPURATION ET LEURS CARACTÉRISTIQUES DE REJET AU MILIEU

## 4.3.1 Identification des effluents

L'exploitant est en mesure de distinguer les différentes catégories d'effluents suivants :

- les eaux susceptibles d'être polluées (EPp), notamment les eaux pluviales susceptibles d'être polluées (eaux pluviales de voirie et de ruissellement sur les surfaces imperméabilisées du site, y compris les aires extérieures de stockage de déchets), les eaux polluées lors d'un accident ou d'un incendie (y compris les eaux utilisées pour l'extinction) et les eaux issues de l'aire de lavage des engins de chantier;
- les **eaux pluviales non susceptibles d'être polluées (EPnp)** provenant des toitures des bâtiments présents sur le site ;
- les eaux usées domestiques (EU) : les eaux vannes, les eaux des lavabos et toilettes, ...

## 4.3.2 Collecte des effluents

Les effluents pollués ne contiennent pas de substances de nature à gêner le bon fonctionnement des ouvrages de traitement.

La dilution des effluents est interdite. En aucun cas elle ne doit constituer un moyen de respecter les valeurs seuils de rejets fixées par le présent arrêté. Il est interdit d'abaisser les concentrations en substances polluantes des rejets par simples dilutions autres que celles résultant du rassemblement des effluents normaux de l'établissement ou celles nécessaires à la bonne marche des installations de traitement.

Les rejets directs ou indirects d'effluents dans la nappe d'eaux souterraines ou vers les milieux de surface non visés par le présent arrêté sont interdits.

#### 4.3.3 Gestion des ouvrages : conception, dysfonctionnement

La conception et la performance des installations de traitement (ou de pré-traitement) des effluents aqueux permettent de respecter les valeurs limites imposées au rejet par le présent arrêté. Elles sont entretenues, exploitées et surveillées de manière à réduire au minimum les durées d'indisponibilité ou à faire face aux variations des caractéristiques des effluents bruts (débit, température, composition...) y compris à l'occasion du démarrage ou d'arrêt des installations.

Si une indisponibilité ou un dysfonctionnement des installations de traitement est susceptible de conduire à un dépassement des valeurs limites imposées par le présent arrêté, l'exploitant prend les dispositions nécessaires pour réduire la pollution émise en limitant ou en arrêtant si besoin les fabrications concernées.

Les dispositions nécessaires doivent être prises pour limiter les odeurs provenant du traitement des effluents ou dans les canaux à ciel ouvert (conditions anaérobies notamment).

#### 4.3.4 Entretien et conduite des installations de traitement

Les principaux paramètres permettant de s'assurer de la bonne marche des installations de traitement des eaux polluées sont mesurés périodiquement et portés sur un registre.

La conduite des installations est confiée à un personnel compétent disposant d'une formation initiale et continue.

Un registre spécial est tenu sur lequel sont notés les incidents de fonctionnement des dispositifs de collecte, de traitement, de recyclage ou de rejet des eaux, les dispositions prises pour y remédier et les résultats des mesures et contrôles de la qualité des rejets auxquels il a été procédé.

Les eaux pluviales susceptibles d'être significativement polluées du fait des activités menées par l'installation industrielle, notamment par ruissellement sur les voies de circulation, aires de stationnement, de chargement et déchargement, aires de stockage et autres surfaces imperméables, sont collectées par un réseau spécifique et traitées par un ou plusieurs dispositifs de traitement adéquat permettant de traiter les polluants en présence.

Ces dispositifs de traitement sont entretenus par l'exploitant conformément à un protocole d'entretien. Les opérations de contrôle et de nettoyage des équipements sont effectués à une fréquence adaptée.

Les fiches de suivi du nettoyage des équipements, l'attestation de conformité à une éventuelle norme ainsi que les bordereaux de traitement des déchets détruits ou retraités sont mis à la disposition de l'inspection des installations classées.

## 4.3.5 Localisation des points de rejet (hors eaux usées)

Les réseaux de collecte des effluents générés par l'établissement aboutissent au point de rejet qui présente les caractéristiques suivantes :

Point de rejet		N°1			
Nature des effluents	Eaux pluviales susceptibles d'être polluées issues de la zone Sud du site (occupée par les activités de traitement des déchets) et eaux issues de l'aire de lavage	Eaux pluviales susceptibles d'être polluées issues de la zone Nord du site (occupée par l'activité de stockage et de vente de fers neufs et de métaux non ferreux)			
Pré-traitement	Séparateur d'hydrocarbures	Aucun			
Traitement avant rejet		décantation de 500 m³ + filtres minéraux s de roseaux)			
Exutoire du rejet	Fossé, puis fossé de drainage avant rejet dans la jalle de Buhan puis Garonne				
Milieu naturel récepteur ou Station de traitement collective					
Débit maximum journalier	26 m³/j				

Point de rejet	N°2			
Nature des effluents	Eaux pluviales non susceptibles d'être polluées issues des toitures des bâtiments du site			
Traitement avant rejet	Aucun			
Exutoire du rejet	Jalle de Buhan puis Garonne			
Milieu naturel récepteur ou Station de traitement collective				

## 4.3.6 Conception, aménagement et équipement des ouvrages de rejet

#### 4.3.6.1 Conception

Les dispositifs de rejet des effluents liquides sont aménagés de manière à réduire autant que possible la perturbation apportée au milieu récepteur, aux abords du point de rejet, en fonction de l'utilisation de l'eau à proximité immédiate et à l'aval de celui-ci.

Ils doivent, en outre, permettre une bonne diffusion des effluents dans le milieu récepteur.

En cas d'occupation du domaine public, une convention sera passée avec le service de l'Etat compétent.

## 4.3.6.2 Aménagement des points de prélèvements

Sur chaque ouvrage de rejet d'effluents liquides est prévu un point de prélèvement d'échantillons et des points de mesure (débit, température, concentration en polluant, ...).

Ces points sont aménagés de manière à être aisément accessibles et permettre des interventions en toute sécurité. Toutes les dispositions doivent également être prises pour faciliter les interventions d'organismes extérieurs à la demande de l'inspection des installations classées.

Les agents des services publics, notamment ceux chargés de la Police des eaux, doivent avoir libre accès aux dispositifs de prélèvement qui équipent les ouvrages de rejet vers le milieu récepteur.

#### 4.3.6.3 Section de mesure

Ces points sont implantés dans une section dont les caractéristiques (rectitude de la conduite à l'amont, qualité des parois, régime d'écoulement) permettent de réaliser des mesures représentatives de manière à ce que la vitesse n'y soit pas sensiblement ralentie par des seuils ou obstacles situés à l'aval et que l'effluent soit suffisamment homogène.

## 4.3.6.4 Équipements

Les systèmes permettant le prélèvement continu sont proportionnels au débit sur une durée de 24 h, disposent d'enregistrement et permettent la conservation des échantillons à une température de 4°C.

## 4.4 CARACTÉRISTIQUES GÉNÉRALES DE L'ENSEMBLE DES REIETS

Les effluents rejetés doivent être exempts :

- · de matières flottantes,
- de produits susceptibles de dégager, en égout ou dans le milieu naturel, directement ou indirectement, des gaz ou vapeurs toxiques, inflammables ou odorantes,
- de tout produit susceptible de nuire à la conservation des ouvrages, ainsi que des matières déposables ou précipitables qui, directement ou indirectement, sont susceptibles d'entraver le bon fonctionnement des ouvrages.

Les effluents doivent également respecter les caractéristiques suivantes :

- Température : 30 °C
- pH: compris entre 5,5 et 8,5 (ou 9,5 s'il y a neutralisation alcaline)
- Couleur : modification de la coloration du milieu récepteur mesurée en un point représentatif de la zone de mélange inférieure à 100 mg Pt/l

## 4.4.1 Dispositions générales

Les réseaux de collecte sont conçus pour évacuer séparément chacune des diverses catégories d'eaux polluées issues des activités ou sortant des ouvrages d'épuration interne vers les traitements appropriés avant d'être évacuées vers le milieu récepteur autorisé à les recevoir.

## 4.4.2 Rejets dans le milieu naturel

## 4.4.2.1 Valeurs limites d'émission des eaux susceptibles d'être polluées

L'exploitant est tenu de respecter, avant rejet dans le milieu récepteur considéré, les valeurs limites en concentration et flux ci-dessous définies.

Référence du rejet vers le milieu récepteur : N°1 (cf. repérage du rejet au paragraphe 4.3.5)

Paramètres	Code SANDRE	Concentration maximale	Flux maximal journalier (kg/j)
Matières en suspension (MES)	1305 35 mg/l	0,91	
Demande chimique en oxygène (DCO)	1314	125 mg/l	3,25
Demande biochimique en oxygène (DBO5)	1313	30 mg/l	0,78
Fluor et composés (F) (dont	7073	15 mg/l	0,39

fluorures)			
Hydrocarbures Totaux	3333	5 mg/l	0,13
Fer + Aluminium	7714	5 mg/l si le rejet dépasse 20 g/j	0,13
Zinc et ses composés (Zn)	1383	0,8 mg/l si le rejet dépasse 20 g/j	0,02
Plomb et ses composés (Pb)	1382	0,5 mg/l si le rejet ne dépasse pas 5g/j 0,1 mg/l si le rejet dépasse 5g/j	0,003
Cuivre (Cu)	1392	0,15 mg/l si le rejet dépasse 5g/j	0,004
Chrome Hexavalent (Cr <sup>6+</sup> )	1371	0,1 mg/l si le rejet ne dépasse pas 1 g/j 0,05 mg/l si le rejet dépasse 1 g/j	0,001
Chrome total (Cr)	1389	0,1 mg/l si le rejet dépasse 5g/j	0,003
Nickel et ses composés (Ni)	1386	0,2 mg/l si le rejet dépasse 5g/j	0,005
Manganèse et ses composés (Mn)	1394	1 mg/l si le rejet dépasse 10 g/j	0,026
Etain et ses composés (Sn)	1380	2 mg/l si le rejet dépasse 20 g/j	0,05
Arsenic et ses composés (As)	1369	25 μg/l si le rejet dépasse 0,5g/j	0,0007
Cadmium et ses composés (Cd)	1388	25 μg/l	0,0007
Mercure (Hg)	1387	25 μg/l	0,0007
Métaux totaux (Pb+Cu+Cr+Ni+Zn+Sn+Cd+Hg +Fe+Al)	8099	15 mg/l	0,39
Cyanures	1084	0,1 mg/l	0,003
Dichlorométhane	1168	0,1 mg/l si le rejet dépasse 5g/j	0,003
Hydrocarbures aromatiques polycycliques (HAP)	7088	25 μg/l	0,0007
Composés organiques halogénés (en AOX ou EOX)	1106	1 mg/l	0,026
Indice Phénols	1440	0,3 mg/l	0,008

## 4.4.3 Valeurs limites d'émission des eaux domestiques

Les eaux usées domestiques sont traitées et évacuées conformément aux règlements en vigueur.

# 4.5 FRÉQUENCES, ET MODALITÉS DE L'AUTO SURVEILLANCE DE LA QUALITÉ DES REJETS AQUEUX

## 4.5.1 Autosurveillance des eaux résiduaires

L'exploitant effectue un programme de surveillance de ses rejets aqueux. Les prélèvements et mesures sont effectués par un organisme agréé par le ministère de l'environnement. Les dispositions minimales suivantes sont mises en œuvre :

Référence du rejet vers le milieu récepteur : N ° 1 (cf. repérage du rejet au paragraphe 4.3.5)

Paramètres	Fréquence des mesures		
Débit	Semestrielle		
рН			
Température			
Matières en suspension (MES)			

Demande chimique en oxygène (DCO)	
Demande biochimique en oxygène (DBO5)	
Fluor et composés (F) (dont fluorures)	
Hydrocarbures Totaux	
Fer + Aluminium	
Zinc et ses composés (Zn)	
Plomb et ses composés (Pb)	
Cuivre (Cu)	
Chrome Hexavalent (Cr <sup>6+</sup> )	
Chrome total (Cr)	
Nickel et ses composés (Ni)	
Manganèse et ses composés (Mn)	
Etain et ses composés (Sn)	
Arsenic et ses composés (As)	
Cadmium et ses composés (Cd)	
Mercure (Hg)	
Métaux totaux (Pb+Cu+Cr+Ni+Zn+Sn+Cd+Hg+Fe+Al)	
Cyanures	
Dichlorométhane	
Hydrocarbures aromatiques polycycliques (HAP)	
Composés organiques halogénés (en AOX ou EOX)	
Indice Phénols	

#### Les premières analyses sont réalisées dans un délai de 3 mois après la notification du présent arrêté.

Par défaut, les méthodes d'analyse correspondent aux méthodes normalisées de référence fixées dans un avis publié au Journal officiel.

Les préconisations énoncées dans le guide relatif aux opérations d'échantillonnage et d'analyse de substances dans les rejets aqueux des installations classées pour la protection de l'environnement, validé par le ministère en charge de l'environnement, permettent de garantir la fiabilité et la traçabilité des résultats de mesure. En particulier, si l'exploitant fait appel à un ou des organismes ou laboratoire extérieur pour ces mesures de surveillance, il s'assure que chacun des acteurs de la chaîne de prélèvement et d'analyse est agrée ou accrédité par le Comité français d'accréditation ou par un organisme signataire de l'accord multilatéral pris dans le cadre de la Coordination européenne des organismes d'accréditation.

La surveillance des rejets aqueux est réalisée sur la base d'un échantillonnage moyen réalisé sur la durée totale du rejet (sans dépasser 24h), de manière automatisée et asservie au débit.

Le(s) point(s) de rejet est(sont) aménagé(s) de manière à pouvoir recevoir les dispositifs de mesure du débit en continu et d'échantillonnage adaptés à cette surveillance.

Si ces aménagements ne sont pas possibles du fait de la configuration du site, et après accord de l'inspection des installations classées, la surveillance des rejets aqueux est réalisée sur la base d'un échantillonnage moyen réalisé sur la durée totale du rejet (sans dépasser 24h), soit de manière asservie au temps (si le débit est suffisamment stable), soit sur la base de prélèvements ponctuels.

Quelle que soit la méthode d'échantillonnage retenue :

- les valeurs limites du présent arrêté s'appliquent;
- l'échantillonnage moyen ne pourra être constitué à partir de moins de 5 prélèvements distincts.

La surveillance des rejets aqueux sur la base d'un prélèvement ponctuel unique (ou instantané) est interdite.

Le rapport présentant les résultats des analyses doit contenir les justificatifs relatifs aux éléments suivants :

- méthodologie d'échantillonnage retenue;
- période d'échantillonnage retenue;
- · nombre de prélèvements réalisés.

Par ailleurs, l'échantillonnage doit débuter de façon à prélever le premier flux d'eaux rejetées. L'exploitant doit tenir à disposition de l'inspection les justificatifs quant à la période de prélèvement en intégrant des données météorologiques et l'historique des débits journaliers mesurés.

## 4.5.2 Surveillance des rejets des substances dangereuses dans l'eau

L'exploitant met en œuvre sous trois mois à compter de la notification du présent arrêté, le programme de surveillance au point de rejet n°1 (Cf. repérage du rejet sous l'article 4.3.5) dans les conditions suivantes :

Paramètres '	Code SANDRE	Fréquence	Méthode d'analyses	
Alachlore	1101	1 mesure par trimestre pendant un	Selon les normes en vigueur et selon les modalités définies à l'article	
Anthracène	1458			
Atrazine	1107	an		
Benzène	1114			
Diphényléthers bromés Somme de : Tétra BDE 47 Penta BDE 99 Penta BDE 100 Hexa BDE 153 Hexa BDE 154 HeptaBDE 183 DecaBDE 209	2919 2916 2915 2912 2911 2910 1815		4.5.1	
Chloroalcanes C10-13	1955			
Chlorfenvinphos	1464			
Chlorpyrifos (éthylchlorpyrifos)	1083			
Dicofol	1172			
Dichlorvos	1170			
Terbutryne	1269			
Pesticides cyclodiènes (Aldrine, Dieldrine, Endrine, Isodrine)	1103 / 1173 / 1 <u>1</u> 81 / 1207			
DDT total (1)	-			
1,2-Dichloroéthane	1161			
Diuron	1177			
Endosulfan (somme des isomères)	1743			
Fluoranthène	1191			
Naphtalène	1517			
Hexachlorobenzène	1199			
Hexachlorobutadiène	1652			
Hexachlorocyclohexane (somme des	1200 / 1201 / 1202	÷		

isomères)			
Isoproturon	1208		
Nonylphénols	1958		
Octylphénols	6600 / 6370 / 6371		
Pentachlorobenzène	1888		
Pentachlorophénol	1235		
Simazine	1263		
Tétrachloroéthylène	1272		
Tétrachlorure de carbone	1276		
Trichloroéthylène	1286		
Composés du tributylétain (tributylétain- cation)	2879		
Trichlorobenzènes	1630 / 1283		
Trichlorométhane (chloroforme)	1135		
Di(2-éthylhexyl)phtalate (DEHP)	6616		
Trifluraline	1289		
Acide perfluo rooctanesulfonique et ses dérivés (PFOS)	6561		
Quinoxyfène	2028		
Dioxines et composés de type dioxines	7707		
Aclonifène	1688		
Bifénox	1119		
Cybutryne	1935		
Cyperméthrine	1140		
Hexabromocyclododécane (HBCDD)	7128		
Heptachlore et époxyde d'heptachlore	7706		
AMPA .	1907		
Glyphosate	1506		
Toluène	1278		
Tributylphosphate (Phosphate de tributyle)	1847		
Biphényle	1584		
Xylènes (Somme o,m,p)	1780		
(1) I DDT	444.111 00111 11	 	

(1) Le DDT total comprend la somme des isomères suivants : 1,1,1-trichloro-2,2 bis (p-chlorophényl) éthane (numéro CAS 50-29-3) ; 1,1,1-trichloro-2 (o-chlorophényl)-2-(p-chlorophényl) éthane (numéro CAS 789-02-6) ; 1,1 dichloro-2,2 bis (p-chlorophényl) éthylène (numéro CAS 72-55-9) ; et 1,1-dichloro-2,2 bis (p-chlorophényl) éthane (numéro CAS 72-54-8).

Il est donné à l'exploitant la possibilité d'abandonner la recherche des substances listées dans le tableau ci-dessus qui n'auront pas été détectées lors des trois premières mesures trimestrielles consécutives réalisées dans les conditions techniques définies par le présent arrêté.

L'exploitant remet à l'Inspection des installations classées, dans un délai maximal d'un an à compter de la notification du présent arrêté, un rapport de synthèse de cette surveillance qui contient a minima :

- un tableau récapitulatif des mesures sous une forme synthétique. Ce tableau comprend, pour chaque substance, sa concentration et son flux, pour chacune des mesures réalisées. Il comprend également les concentrations minimale, maximale et moyenne mesurées sur l'ensemble des échantillons ainsi que les flux minimal, maximal et moyen correspondants, calculés à partir des mesures et les limites de quantification pour chaque mesure;
- l'ensemble des rapports d'analyses réalisées en application du présent article;

- dans le cas où l'exploitant réalise lui-même le prélèvement des échantillons, l'ensemble des éléments attestant la traçabilité de ces opérations de prélèvement et de mesure de débit;
- des commentaires et explications sur les résultats obtenus et leurs éventuelles variations, en évaluant les origines possibles des substances rejetées, notamment au regard des activités industrielles exercées et produits utilisés;
- · des propositions dûment argumentées de poursuite ou de l'abandon de la surveillance.

## 5 - DÉCHETS PRODUITS

Cette partie est relative aux déchets produits par l'activité exercée par l'exploitant. Le traitement des déchets reçus sur le site est plus particulièrement encadré au titre 8.

#### **5.1 PRINCIPES DE GESTION**

## 5.1.1 Limitation de la production de déchets

L'exploitant prend toutes les dispositions nécessaires dans la conception, l'aménagement, et l'exploitation de ses installations pour respecter les principes définis par l'article L. 541-1 du code de l'environnement :

- 1° En priorité, de prévenir et de réduire la production et la nocivité des déchets, notamment en agissant sur la conception, la fabrication et la distribution des substances et produits et en favorisant le réemploi, ainsi que de diminuer les incidences globales de l'utilisation des ressources et d'améliorer l'efficacité de leur utilisation
- 2° De mettre en œuvre une hiérarchie des modes de traitement des déchets consistant à privilégier, dans l'ordre :
  - a) La préparation en vue de la réutilisation ;
  - b) Le recyclage;
  - c) Toute autre valorisation, notamment la valorisation énergétique ;
  - d) L'élimination.
- 3° D'assurer que la gestion des déchets se fait sans mettre en danger la santé humaine et sans nuire à l'environnement, notamment sans créer de risque pour l'eau, l'air, le sol, la faune ou la flore, sans provoquer de nuisances sonores ou olfactives et sans porter atteinte aux paysages et aux sites présentant un intérêt particulier;
- 4° D'organiser le transport des déchets et de le limiter en distance et en volume selon un principe de proximité;
- 5° De contribuer à la transition vers une économie circulaire ;
- 6° D'économiser les ressources épuisables et d'améliorer l'efficacité de l'utilisation des ressources.

## 5.1.2 Séparation des déchets

L'exploitant effectue à l'intérieur de son établissement la séparation des déchets (dangereux ou non) de façon à assurer leur orientation dans les filières autorisées adaptées à leur nature et à leur dangerosité.

Les déchets doivent être classés selon la liste unique de déchets prévue à l'article R. 541-7 du code de l'environnement. Les déchets dangereux sont définis par l'article R. 541-8 du code de l'environnement.

Les huiles usagées sont gérées conformément aux articles R. 543-3 à R. 543-15 du code de l'environnement. Elles doivent être remises à des opérateurs agréés (ramasseurs ou exploitants d'installations de traitement). Dans l'attente de leur ramassage, elles sont stockées dans des réservoirs étanches et dans des conditions de séparation satisfaisantes, évitant notamment les mélanges avec de l'eau ou tout autre déchet non huileux ou contaminé par des PCB.

Les déchets d'emballage visés par les articles R 543-66 à R 543-72 du code de l'environnement sont valorisés par réemploi, recyclage ou toute autre action visant à obtenir des déchets valorisables ou de l'énergie.

Les piles et accumulateurs usagés doivent être éliminés conformément aux dispositions des articles R. 543-128-1 à R. 543-131 du code de l'environnement relatives à l'élimination des piles et accumulateurs usagés.

Les pneumatiques usagés sont gérés conformément aux dispositions des articles R. 543-137 à R. 543-151 du code de l'environnement; ils sont remis à des opérateurs agréés (collecteurs ou exploitants d'installations d'élimination).

Les déchets d'équipements électriques et électroniques mentionnés et définis aux articles R.543-171-1 et R 543-171-2 sont enlevés et traités selon les dispositions prévues par les articles R 543-195 à R 543-200 du code de l'environnement.

Les transformateurs contenant des PCB sont éliminés, ou décontaminés, par des entreprises agréées, conformément aux articles R 543-17 à R 543-41 du code de l'environnement.

Les biodéchets produits font l'objet d'un tri à la source et d'une valorisation organique, conformément aux articles R541-225 à R541-227 du code de l'environnement.

## 5.1.3 Conception et exploitation des installations d'entreposage internes des déchets

Les déchets produits, entreposés dans l'établissement, avant leur orientation dans une filière adaptée, le sont dans des conditions ne présentant pas de risques de pollution (prévention d'un lessivage par des eaux météoriques, d'une pollution des eaux superficielles et souterraines, des envols et des odeurs) pour les populations avoisinantes et l'environnement.

En particulier, les aires d'entreposage de déchets susceptibles de contenir des produits polluants sont réalisées sur des aires étanches et aménagées pour la récupération des éventuels liquides épandus et des eaux météoriques souillées.

En tout état de cause, la durée du stockage temporaire des déchets destinés à être éliminés ne dépasse pas un an, et celle des déchets destinés à être valorisés ne dépasse pas trois ans.

## 5.1.4 Déchets gérés à l'extérieur de l'établissement

L'exploitant oriente les déchets produits dans des filières propres à garantir les intérêts visés à l'article L. 511-1 et L. 541-1 du code de l'environnement.

Il s'assure que la personne à qui il remet les déchets est autorisée à les prendre en charge et que les installations destinataires (installations de traitement ou intermédiaires) des déchets sont régulièrement autorisées ou déclarées à cet effet.

Il fait en sorte de limiter le transport des déchets en distance et en volume.

## 5.1.5 Déchets traités à l'intérieur de l'établissement

A l'exception des installations spécifiquement autorisées, tout traitement de déchets dans l'enceinte de l'établissement est interdit.

Le mélange de déchets dangereux de catégories différentes, le mélange de déchets dangereux avec des déchets non dangereux et le mélange de déchets dangereux avec des substances, matières ou produits qui ne sont pas des déchets sont interdits.

## 5.1.6 Transport

L'exploitant tient un registre chronologique où sont consignés tous les déchets sortants. Le contenu minimal des informations du registre est fixé en référence à l'arrêté du 29 février 2012 fixant le contenu des registres mentionnés aux articles R. 541-43 et R. 541-46 du code de l'environnement.

Chaque lot de déchets dangereux expédié vers l'extérieur est accompagné du bordereau de suivi défini à l'article R. 541-45 du code de l'environnement. Les bordereaux et justificatifs correspondants sont tenus à la disposition de l'inspection des installations classées sur le site durant 5 années au minimum.

Les opérations de transport de déchets (dangereux ou non) respectent les dispositions des articles R. 541-49 à R. 541-63 et R. 541-79 du code de l'environnement relatives à la collecte, au transport, au négoce et au courtage de déchets. La liste mise à jour des transporteurs utilisés par l'exploitant, est tenue à la disposition de l'inspection des installations classées.

L'importation ou l'exportation de déchets (dangereux ou non) est réalisée en conformité avec le règlement (CE) n° 1013/2006 du Parlement européen et du Conseil du 14 juin 2006 concernant les transferts de déchets.

L'ensemble des documents démontrant l'accomplissement des formalités du présent article est tenu à la disposition de l'inspection des installations classées.

## 5.1.7 Déchets produits par l'établissement

Toutes dispositions sont prises pour limiter les quantités de déchets produits et pour favoriser le recyclage ou la valorisation des matières conformément à la réglementation.

Les matières qui ne peuvent être valorisées sont éliminées dans des installations habilitées à les recevoir dans les conditions fixées par la réglementation en vigueur.

Les déchets produits par l'installation sont stockés dans des conditions prévenant les risques d'accident et de pollution (prévention des envols, des ruissellements, des infiltrations dans le sol, des odeurs...) et évacués régulièrement.

Les déchets dangereux doivent être traités dans des installations réglementées à cet effet au titre du code de l'environnement, dans des conditions propres à assurer la protection de l'environnement.

L'exploitant doit émettre un bordereau de suivi dès qu'il remet ces déchets à un tiers et doit être en mesure d'en justifier le traitement.

L'exploitant doit pouvoir prouver qu'il élimine tous ses déchets en conformité avec la réglementation.

#### 5.1.8 Autosurveillance des déchets

#### 5.1.8.1 Autosurveillance des déchets

Conformément aux dispositions des articles R 541-42 à R 541-48 du code de l'environnement relatifs au contrôle des circuits de traitement des déchets, l'exploitant tient à jour un registre chronologique de la production et de l'expédition des déchets dangereux établi conformément aux dispositions nationales et contenant au moins, pour chaque flux de déchets sortants, les informations suivantes :

- la date de l'expédition du déchet;
- la nature du déchet sortant (code du déchet au regard de la nomenclature définie à l'article R. 541-8 du code de l'environnement) ;
- la quantité du déchet sortant;
- le nom et l'adresse de l'installation vers laquelle le déchet est expédié ;
- le nom et l'adresse du ou des transporteurs qui prennent en charge le déchet, ainsi que leur numéro de récépissé mentionné à l'article R. 541-53 du code de l'environnement ;
- le cas échéant, le numéro du ou des bordereaux de suivi de déchets ;
- le cas échéant, le numéro de notification prévu par le règlement (CE) n° 1013/2006 du Parlement européen et du Conseil du 14 juin 2006 concernant les transferts transfrontaliers de déchets ;
- le code du traitement qui va être opéré dans l'installation vers laquelle le déchet est expédié, selon les annexes I et II de la directive n° 2008/98/CE du Parlement européen et du Conseil du 19 novembre 2008 relative aux déchets et abrogeant certaines directives;
- la qualification du traitement final vis-à-vis de la hiérarchie des modes de traitement définie à l'article L. 541-1 du code de l'environnement.

Le registre peut être contenu dans un document papier ou informatique. Il est conservé pendant au moins trois ans et tenu à la disposition des autorités compétentes.

## 5.1.8.2 Déclaration

L'exploitant déclare chaque année au ministre en charge des installations classées les déchets dangereux et non dangereux conformément à l'arrêté du 31 janvier 2008 modifié relatif au registre et à la déclaration annuelle des émissions polluantes et des déchets.

## 6 PRÉVENTION DES NUISANCES SONORES ET DES VIBRATIONS

## 6.1 DISPOSITIONS GÉNÉRALES

## 6.1.1 Aménagements

L'installation est construite, équipée et exploitée de façon que son fonctionnement ne puisse être à l'origine de bruits transmis par voie aérienne ou solidienne, de vibrations mécaniques susceptibles de compromettre la santé ou la sécurité du voisinage ou de constituer une nuisance pour celle-ci.

Les prescriptions de l'arrêté ministériel du 23 janvier 1997 modifié relatif à la limitation des bruits émis dans l'environnement par les installations relevant du livre V titre I du Code de l'Environnement, ainsi que les règles techniques annexées à la circulaire du 23 juillet 1986 relative aux vibrations mécaniques émises dans l'environnement par les installations classées sont applicables.

## 6.1.2 Véhicules et engins

Les véhicules de transport, les matériels de manutention et les engins de chantier utilisés à l'intérieur de l'établissement, et susceptibles de constituer une gêne pour le voisinage, sont conformes aux dispositions des articles R. 571-1 à R. 571-24 du code de l'environnement, à l'exception des matériels destinés à être utilisés à l'extérieur des bâtiments visés par l'arrêté du 18 mars 2002 modifié, mis sur le marché après le 4 mai 2002, soumis aux dispositions dudit arrêté.

## 6.1.3 Appareils de communication

L'usage de tout appareil de communication par voie acoustique (sirènes, avertisseurs, haut-parleurs ...) gênant pour le voisinage est interdit sauf si leur emploi est exceptionnel et réservé à la prévention ou au signalement d'incidents graves ou d'accidents.

## 6.2 NIVEAUX ACOUSTIQUES

## 6.2.1 Valeurs Limites d'émergence

Les émissions sonores dues aux activités des installations ne doivent pas engendrer une émergence supérieure aux valeurs admissibles fixées dans le tableau ci-après, dans les zones à émergence réglementée :

Niveau de bruit ambiant existant dans les zones à émergence réglementée (incluant le bruit de l'établissement)	Émergence admissible pour la période allant de 7 h à 22 h, sauf dimanches et jours fériés	Émergence admissible pour la période allant de 22 h à 7 h, ainsi que les dimanches et jours fériés
Supérieur à 35 dB(A) et inférieur ou égal à 45 dB (A)	6 dB(A)	4 dB(A)
Supérieur à 45 dB(A)	5 dB(A)	3 dB(A)

## 6.2.2 Niveaux limites de bruit en limites d'Exploitation

Les niveaux limites de bruit ne doivent pas dépasser en limite de propriété de l'établissement les valeurs suivantes pour les différentes périodes de la journée :

	PERIODE DE JOUR	PERIODE DE NUIT
PERIODES	Allant de 7h à 22h,	Allant de 22h à 7h,
	(sauf dimanches et jours fériés)	(ainsi que dimanches et jours fériés)
Niveau sonore limite admissible	70 dB(A)	60 dB(A)

## 6.2.3 Mesures périodiques des niveaux sonores

Une mesure du niveau de bruit et de l'émergence de l'ensemble du site est effectuée <u>6 mois</u> suivant la notification du présent arrêté puis <u>tous les 3 ans</u> à compter de la date de notification du présent arrêté. Les mesures sont effectuées selon la méthode définie en annexe de l'arrêté du 23 janvier 1997. Ces mesures sont effectuées par un organisme qualifié dans des conditions représentatives du fonctionnement de l'installation sur une durée d'une demi-heure au moins.

Une mesure des émissions sonores est effectuée aux frais de l'exploitant par un organisme qualifié, notamment à la demande du préfet, si l'installation fait l'objet de plaintes ou en cas de modification de l'installation susceptible d'impacter le niveau de bruit généré dans les zones à émergence réglementée.

#### 6.3 VIBRATIONS

En cas d'émissions de vibrations mécaniques gênantes pour le voisinage ainsi que pour la sécurité des biens ou des personnes, les points de contrôle, les valeurs des niveaux limites admissibles ainsi que la mesure des niveaux vibratoires émis seront déterminés suivant les spécifications des règles techniques annexées à la circulaire ministérielle n° 23 du 23 juillet 1986 relative aux vibrations mécaniques émises dans l'environnement par les installations classées.

## 7 - PRÉVENTION DES RISQUES TECHNOLOGIQUES

#### 7.1 PRINCIPES DIRECTEURS

L'exploitant prend toutes les dispositions nécessaires pour prévenir les incidents et accidents susceptibles de concerner les installations et pour en limiter les conséquences. Il organise sous sa responsabilité les mesures appropriées, pour obtenir et maintenir cette prévention des risques, dans les conditions normales d'exploitation, les situations transitoires et dégradées, depuis la construction jusqu'à la remise en état du site après l'exploitation.

Il met en place le dispositif nécessaire pour en obtenir l'application et le maintien ainsi que pour détecter et corriger les écarts éventuels.

## 7.2 GÉNÉRALITÉS

## 7.2.1 Localisation des risques

L'exploitant recense, sous sa responsabilité, les parties de l'installation qui, en raison des caractéristiques qualitatives et quantitatives des matières mises en œuvre, stockées, utilisées ou produites, sont susceptibles d'être à l'origine d'un sinistre pouvant avoir des conséquences directes ou indirectes sur les intérêts mentionnés à l'article L. 511-1 du code de l'environnement.

L'exploitant dispose d'un plan général des ateliers et des stockages indiquant ces risques. Les zones à risques sont matérialisées par tous moyens appropriés.

## 7.2.2 Localisation des stocks de substances et mélanges dangereux

L'inventaire et l'état des stocks des substances et mélanges susceptibles d'être présents dans l'établissement (nature, état physique, quantité, emplacement) sont tenus à jour dans un registre, auquel est annexé un plan général des stockages. Ce registre est tenu à la disposition des services d'incendie et de secours et de l'inspection des installations classées.

L'exploitant veille notamment à disposer sur le site, et à tenir à disposition de l'inspection des installations classées, l'ensemble des documents nécessaires à l'identification des substances et des produits, et en particulier les fiches de sécurité à jour pour les substances chimiques et mélanges chimiques concernés présents sur le site.

Les fiches de sécurité des produits utilisés sur le site sont accessibles pour les services de secours sur place en cas de sinistre.

## 7.2.3 Étiquetage des substances et mélanges dangereux

Les fûts, réservoirs et autre emballages portent en caractères très lisibles le nom des substances et mélanges, et s'il y a lieu, les éléments d'étiquetage conformément au règlement n°1272/2008 dit CLP ou le cas échéant par la réglementation sectorielle applicable aux produits considérés..

Les tuyauteries apparentes contenant ou transportant des substances ou mélanges dangereux devront également être munis du pictogramme défini par le règlement susvisé.

## 7.2.4 Propreté de l'installation

Les locaux sont maintenus propres et régulièrement nettoyés notamment de manière à éviter les amas de matières dangereuses ou polluantes et de poussières. Le matériel de nettoyage est adapté aux risques présentés par les produits et poussières.

#### 7.2.5 Contrôle des accès

L'exploitant prend les dispositions nécessaires au contrôle des accès, ainsi qu'à la connaissance permanente des personnes présentes dans l'établissement.

Un gardiennage est assuré en permanence. L'exploitant établit une consigne sur la nature et la fréquence des contrôles à effectuer.

Le responsable de l'établissement prend toutes dispositions pour que lui-même ou une personne déléguée techniquement compétente en matière de sécurité puisse être alerté et intervenir rapidement sur les lieux en cas de besoin y compris durant les périodes de gardiennage.

L'ensemble des installations est efficacement clôturé sur la totalité de sa périphérie sur une hauteur minimale de 2 mètres.

#### 7.2.6 Circulation dans l'établissement

L'exploitant fixe les règles de circulation applicables à l'intérieur de l'établissement. Elles sont portées à la connaissance des intéressés par une signalisation adaptée et une information appropriée.

Les voies de circulation et d'accès sont notamment délimitées, maintenues en constant état de propreté et dégagées de tout objet susceptible de gêner le passage. Ces voies sont aménagées pour que les engins des services d'incendie puissent évoluer sans difficulté.

La voirie d'accès est aménagée en fonction de la fréquentation de pointe escomptée, afin de ne pas perturber la circulation sur la voie publique attenante.

#### 7.3 DISPOSITIONS CONSTRUCTIVES

### 7.3.1 Comportement au feu

Les bâtiments et locaux sont conçus et aménagés de façon à pouvoir détecter rapidement un départ d'incendie et s'opposer à la propagation d'un incendie.

A l'intérieur des ateliers, les allées de circulation sont aménagées et maintenues constamment dégagées pour faciliter la circulation et l'évacuation du personnel ainsi que l'intervention des secours en cas de sinistre.

Des aires spéciales, étanches, nettement délimitées par des parois sont réservées pour les stockages de déchets à l'air libre conformément au plan joint en annexe 2 du présent arrêté.

Des parois REI 120 sont disposées conformément au plan joint en annexe 2 du présent arrêté. Ces parois présentent des hauteurs correspondant à celles indiquées sur le plan susvisé. Les parois REI 120 au niveau de l'atelier de dépollution et du local d'entreposage des moteurs sont toute hauteur.

Les justificatifs attestant des propriétés de résistance au feu sont conservés et tenus à la disposition de l'inspection des installations classées.

A compter du 1er janvier 2026, l'installation respecte les dispositions I, II et III suivantes :

I. Une zone couverte ne peut contenir plus de cinq petits îlots. Chacun de ces petits îlots contient un flux de déchets différent.

Une installation ne peut contenir plus de cinq petits îlots en zone non couverte.

Les prescriptions aux zones non couvertes peuvent être adaptées par arrêté préfectoral conformément à l'article R. 181-54 du code de l'environnement, au vu des circonstances locales et en fonction des caractéristiques de l'installation et de la sensibilité du milieu, lorsqu'elles empêcheraient la réalisation des obligations de tri à la source et de collecte séparée sur l'installation.

A cet effet, le pétitionnaire transmet au préfet :

- la justification technique du nombre de petits îlots supplémentaires demandés ;
- une étude démontrant l'absence d'effets domino.

II. Les déchets combustibles ou inflammables sont entreposés dans des îlots.

La configuration géométrique de ces îlots est telle que tout point est situé à moins de dix mètres d'une face accessible par les services d'incendie et de secours sur au moins une face.

Les îlots sont délimités et séparés par des allées de largeur d'au moins cinq mètres. Cette largeur peut être supprimée en cas d'installation d'un mur coupe-feu de caractéristiques minimales REI 120, d'une

hauteur dépassant d'au moins un mètre la hauteur maximale d'entreposage sur toute la longueur de l'îlot.

Les îlots en extérieur sont délimités et situés à au moins dix mètres des bâtiments de l'installation. Cette distance peut être supprimée si le bâtiment est équipé d'une toiture qui satisfait la classe BROOF (T3) et si le bâtiment est isolé par une paroi REI 120 dépassant d'au moins un mètre de la toiture et du sommet de l'entreposage extérieur, ou si ces îlots sont équipés d'un système d'extinction automatique d'incendie déclenchant la mise en œuvre de moyens fixes de refroidissement installés sur les parois externes de l'entrepôt. Le déclenchement automatique n'est pas requis lorsque la quantité maximale susceptible d'être présente dans l'îlot extérieur considéré, est inférieure à 10 m³ de déchets combustibles ou à 1 m³ de déchets inflammables.

III. Les prescriptions du II peuvent être adaptées par arrêté préfectoral, conformément à l'article R. 181-54 du code de l'environnement, au vu des circonstances locales et en fonction des caractéristiques de l'installation et de la sensibilité du milieu. A cet effet, le pétitionnaire transmet au préfet, en fonction de la nature des aménagements sollicités :

- une étude d'ingénierie d'incendie spécifique ou une étude technique précisant les mesures justifiant la protection des intérêts mentionnés à l'article L. 511-1 du code de l'environnement ;
- une étude de flux thermique démontrant que l'incendie généralisé d'une zone délimitée remplie au maximum de sa capacité n'est pas susceptible de soumettre les zones voisines ou les bâtiments voisins à un flux thermique supérieur :
  - à 8 kW/m², lorsque la zone est protégée par un système d'extinction automatique adapté ou par des moyens d'extinction prépositionnés couplés à une surveillance humaine permanente ;
  - o à 5 kW/m<sup>2</sup>, dans les autres cas.

### 7.3.2 Intervention des services de secours et accessibilité

L'installation dispose en permanence d'un accès au moins pour permettre à tout moment l'intervention des services d'incendie et de secours.

Au sens du présent arrêté, on entend par « accès à l'installation » une ouverture reliant la voie de desserte ou publique et l'intérieur du site suffisamment dimensionnée pour permettre l'entrée des engins de secours et leur mise en œuvre.

Les véhicules dont la présence est liée à l'exploitation de l'installation stationnent sans occasionner de gêne pour l'accessibilité des engins des services de secours depuis les voies de circulation externes à l'installation, même en dehors des heures d'exploitation et d'ouverture de l'installation.

Une voie de circulation est maintenue dégagée sur une largeur d'au moins 5 mètres pour permettre l'accès aux différentes parties de l'installation (stockages de déchets en extérieur et bâtiments industriels).

## 7.3.3 Panneaux photovoltaïques

Des panneaux photovoltaïques sont disposés en toiture du bâtiment de stockage de fers neufs localisé au centre du site, conformément au plan joint en annexe 3 du présent arrêté.

Les dispositions des articles 28 à 44 de l'arrêté ministériel du 4 octobre 2010 relatif à la prévention des risques accidentels au sein des installations classées soumises à autorisation sont applicables aux installations.

## 7.4 DISPOSITIF DE PRÉVENTION DES ACCIDENTS

#### 7.4.1 Matériels utilisables en atmosphères explosibles

Dans les zones où des atmosphères explosives peuvent se présenter, les appareils doivent être réduits au strict minimum.

Les appareils et systèmes de protection destinés à être utilisés dans les emplacements où des atmosphères explosives, peuvent se présenter doivent être sélectionnés conformément aux catégories

prévues par la directive 2014/34/UE, sauf dispositions contraires prévues dans l'étude de dangers, sur la base d'une évaluation des risques correspondante.

Les masses métalliques contenant et/ou véhiculant des produits inflammables et explosibles susceptibles d'engendrer des charges électrostatiques sont mises à la terre et reliées par des liaisons équipotentielles.

Le plan des zones à risques d'explosion est porté à la connaissance de l'organisme chargé de la vérification des installations électriques.

#### 7.4.2 Installations électriques

Les installations électriques doivent être conçues, réalisées et entretenues conformément aux normes en vigueur.

La mise à la terre est effectuée suivant les règles de l'art.

Le matériel électrique est entretenu en bon état et reste en permanence conforme en tout point à ses spécifications techniques d'origine.

Les conducteurs sont mis en place de manière à éviter tout court-circuit.

Une vérification de l'ensemble de l'installation électrique est effectuée au minimum une fois par an par un organisme compétent qui mentionnera très explicitement les défectuosités relevées dans son rapport. L'exploitant conservera une trace écrite des éventuelles mesures correctives prises.

#### 7.4.3 Ventilation des locaux

Sans préjudice des dispositions du code du travail, les locaux sont convenablement ventilés pour prévenir la formation d'atmosphère explosive ou toxique. Le débouché à l'atmosphère de la ventilation est placé aussi loin que possible des immeubles habités ou occupés par des tiers et des bouches d'aspiration d'air extérieur, et à une hauteur suffisante compte tenu de la hauteur des bâtiments environnants afin de favoriser la dispersion des gaz rejetés et au minimum à 1 mètre au-dessus du faîtage.

La forme du conduit d'évacuation, notamment dans la partie la plus proche du débouché à l'atmosphère, est conçue de manière à favoriser au maximum l'ascension et la dispersion des polluants dans l'atmosphère (par exemple l'utilisation de chapeaux est interdite).

#### 7.4.4 Systèmes de détection

Chaque local technique, armoire technique ou partie de l'installation recensée selon les dispositions de l'article 7.2.1 en raison des conséquences d'un sinistre susceptible de se produire dispose d'un dispositif de détection de substance particulière/fumée. L'exploitant dresse la liste de ces détecteurs avec leur fonctionnalité et détermine les opérations d'entretien destinées à maintenir leur efficacité dans le temps.

L'exploitant est en mesure de démontrer la pertinence du dimensionnement retenu pour les dispositifs de détection et le cas échéant d'extinction. Il organise à fréquence semestrielle au minimum des vérifications de maintenance et des tests dont les comptes-rendus sont tenus à disposition de l'inspection des installations classées.

## 7.4.5 Protection contre la foudre

Une analyse du risque foudre (ARF) visant à protéger les intérêts mentionnés aux articles L. 211-1 et L. 511-1 du code de l'environnement est réalisée par un organisme compétent. Elle identifie les équipements et installations dont une protection doit être assurée.

L'analyse est basée sur une évaluation des risques réalisée conformément à la norme NF EN 62305-2, version de novembre 2006, ou à un guide technique reconnu par le ministre chargé des installations classées.

Elle définit les niveaux de protection nécessaires aux installations.

Cette analyse est systématiquement mise à jour à l'occasion de modifications substantielles au sens de l'article R. 181-46 du code de l'environnement et à chaque révision de l'étude de dangers ou pour toute modification des installations qui peut avoir des répercussions sur les données d'entrées de l'ARF.

Au regard des résultats de l'analyse du risque foudre, une étude technique est réalisée, par un organisme compétent, définissant précisément les mesures de prévention et les dispositifs de protection, le lieu de leur implantation ainsi que les modalités de leur vérification et de leur maintenance.

Une notice de vérification et de maintenance est rédigée lors de l'étude technique puis complétée, si besoin, après la réalisation des dispositifs de protection.

Un carnet de bord est tenu par l'exploitant. Les chapitres qui y figurent sont rédigés lors de l'étude technique.

Les systèmes de protection contre la foudre prévus dans l'étude technique sont conformes aux normes françaises ou à toute norme équivalente en vigueur dans un Etat membre de l'Union européenne.

L'installation des dispositifs de protection et la mise en place des mesures de prévention sont réalisées, par un organisme compétent, à l'issue de l'étude technique, au plus tard deux ans après l'élaboration de l'analyse du risque foudre.

Les dispositifs de protection et les mesures de prévention répondent aux exigences de l'étude technique.

L'installation des protections fait l'objet d'une vérification complète par un organisme compétent, distinct de l'installateur, au plus tard six mois après leur installation.

Une vérification visuelle est réalisée annuellement par un organisme compétent.

L'état des dispositifs de protection contre la foudre des installations fait l'objet d'une vérification complète tous les deux ans par un organisme compétent.

Toutes ces vérifications sont décrites dans une notice de vérification et de maintenance et sont réalisées conformément à la norme NF EN 62305-3, version de décembre 2006.

Les agressions de la foudre sur le site sont enregistrées. En cas de coup de foudre enregistré, une vérification visuelle des dispositifs de protection concernés est réalisée, dans un délai maximum d'un mois, par un organisme compétent.

Si l'une de ces vérifications fait apparaître la nécessité d'une remise en état, celle-ci est réalisée dans un délai maximum d'un mois.

L'exploitant tient en permanence à disposition de l'inspection des installations classées l'analyse du risque foudre, l'étude technique, la notice de vérification et de maintenance, le carnet de bord et les rapports de vérifications. Ces documents sont mis à jour conformément aux dispositions de l'arrêté ministériel en vigueur.

Les paratonnerres à source radioactive ne sont pas admis dans l'installation.

## 7.5 DISPOSITIF DE RÉTENTION DES POLLUTIONS ACCIDENTELLES

### 7.5.1 Organisation de l'établissement

Une consigne écrite doit préciser les vérifications à effectuer, en particulier pour s'assurer périodiquement de l'étanchéité des dispositifs de rétention, préalablement à toute remise en service après arrêt d'exploitation, et plus généralement aussi souvent que le justifieront les conditions d'exploitation.

Les vérifications, les opérations d'entretien et de vidange des rétentions doivent être notées sur un registre spécial tenu à la disposition de l'inspection des installations classées.

#### 7.5.2 Rétentions et confinement

- I. Tout stockage d'un liquide susceptible de créer une pollution des eaux ou des sols est associé à une capacité de rétention dont le volume est au moins égal à la plus grande des deux valeurs suivantes:
  - 100 % de la capacité du plus grand réservoir,
  - 50 % de la capacité totale des réservoirs associés.

Cette disposition n'est pas applicable aux bassins de traitement des eaux résiduaires.

Pour les stockages de récipients de capacité unitaire inférieure ou égale à 250 litres, la capacité de rétention est au moins égale à :

- · dans le cas de liquides inflammables, 50 % de la capacité totale des fûts,
- · dans les autres cas, 20 % de la capacité totale des fûts,
- dans tous les cas 800 litres minimum ou égale à la capacité totale lorsque celle-là est inférieure à 800 l.

II. La capacité de rétention est étanche aux produits qu'elle pourrait contenir et résiste à l'action physique et chimique des fluides. Il en est de même pour son dispositif d'obturation qui est maintenu fermé.

Les produits récupérés en cas d'accident ne peuvent être rejetés que dans des conditions conformes au présent arrêté ou sont éliminés comme les déchets.

Les réservoirs ou récipients contenant des produits incompatibles ne sont pas associés à une même rétention.

- III. Les rétentions des stockages à l'air libre sont vidées dès que possible des eaux pluviales s'y versant.
- IV. Le sol des aires et des locaux de stockage ou de manipulation des matières dangereuses pour l'homme ou susceptibles de créer une pollution de l'eau ou du sol est étanche et équipé de façon à pouvoir recueillir les eaux de lavage et les matières répandues accidentellement.
- V. Toutes mesures sont prises pour recueillir l'ensemble des eaux et écoulements susceptibles d'être pollués lors d'un sinistre, y compris les eaux utilisées lors d'un incendie, afin que celles-ci soient récupérées ou traitées afin de prévenir toute pollution des sols, des égouts, des cours d'eau ou du milieu naturel.

Les matières canalisées sont collectées, de manière gravitaire ou grâce à des systèmes de relevage autonomes, puis convergent vers cette capacité spécifique. En cas de recours à des systèmes de relevage autonomes, l'exploitant est en mesure de justifier à tout instant d'un entretien et d'une maintenance rigoureux de ces dispositifs. Des tests réguliers sont par ailleurs menés sur ces équipements.

Les orifices d'écoulement issus de ces dispositifs sont munis d'un dispositif automatique d'obturation pour assurer ce confinement lorsque des eaux susceptibles d'être pollués y sont portées. Tout moyen est mis en place pour éviter la propagation de l'incendie par ces écoulements.

La capacité de confinement sur le site présente un volume de rétention disponible et suffisant sans être inférieur à 488.1 m³.

Les dispositifs de confinement sur le site sont maintenus, en temps normal, à un niveau permettant une pleine capacité d'utilisation.

Les éléments justifiant le dimensionnement, la suffisance et la disponibilité des capacités de confinement sur le site sont tenus à la disposition de l'inspection des installations classées.

Les organes de commande des zones de confinement (vannes d'isolement...) sont signalés, accessibles et manœuvrables même en cas de coupure des énergies et contrôlés annuellement.

L'état d'étanchéité des zones de confinement est contrôlée périodiquement. Ces contrôles font l'objet de rapports conservés en permanence par l'exploitant et tenus à la disposition de l'inspection des installations classées.

Les eaux d'extinction confinées lors d'un incendie sont éliminées vers les filières de traitement des déchets appropriées.

#### 7.5.3 Réservoirs

L'étanchéité du (ou des) réservoir(s) associé(s) à la rétention doit pouvoir être contrôlée à tout moment. Les matériaux utilisés doivent être adaptés aux produits utilisés de manière, en particulier, à éviter toute réaction parasite dangereuse. Les réservoirs non mobiles sont, de manière directe ou indirecte, ancrés au sol de façon à résister au moins à la poussée d'Archimède.

## 7.5.4 Règles de gestion des stockages en rétention

Les réservoirs ou récipients contenant des produits incompatibles ne sont pas associés à une même rétention.

Le stockage des liquides inflammables, ainsi que des autres produits, toxiques, corrosifs ou dangereux pour l'environnement, n'est autorisé sous le niveau du sol que dans des réservoirs installés en fosse maçonnée ou assimilés, et pour les liquides inflammables dans le respect des dispositions du présent arrêté.

L'exploitant veille à ce que les volumes potentiels de rétention restent disponibles en permanence. A cet effet, l'évacuation des eaux pluviales respecte les dispositions du présent arrêté.

## 7.5.5 Élimination des substances ou mélanges dangereux

L'élimination des substances ou mélanges dangereux récupérées en cas d'accident suit prioritairement la filière déchets la plus appropriée. En tout état de cause, leur éventuelle évacuation vers le milieu naturel s'exécute dans des conditions conformes au présent arrêté.

#### 7.6 DISPOSITIONS D'EXPLOITATION

#### 7.6.1 Surveillance de l'installation

L'exploitant désigne une ou plusieurs personnes référentes ayant une connaissance de la conduite de l'installation, des dangers et inconvénients que son exploitation induit, des produits utilisés ou stockés dans l'installation et des dispositions à mettre en œuvre en cas d'incident.

Les personnes étrangères à l'établissement n'ont pas l'accès libre aux installations.

#### 7.6.2 Travaux

Tous les travaux d'extension, modification ou maintenance dans les installations ou à proximité des zones à risque inflammable, explosible et toxique sont réalisés sur la base d'un dossier préétabli définissant notamment leur nature, les risques présentés, les conditions de leur intégration au sein des installations ou unités en exploitation et les dispositions de conduite et de surveillance à adopter.

Les travaux conduisant à une augmentation des risques (emploi d'une flamme ou d'une source chaude par exemple) ne peuvent être effectués qu'après délivrance d'un « permis d'intervention » et éventuellement d'un « permis de feu » et en respectent une consigne particulière.

Le « permis d'intervention » et éventuellement le « permis de feu » et la consigne particulière doivent être établis et visés par l'exploitant ou une personne qu'il aura nommément désignée. Lorsque les travaux sont effectués par une entreprise extérieure, le « permis d'intervention » et éventuellement le « permis de feu » et la consigne particulière doivent être signés par l'exploitant et l'entreprise extérieure ou les personnes qu'ils auront nommément désignées.

## 7.6.3 Vérification périodique et maintenance des équipements

L'exploitant assure ou fait effectuer la vérification périodique et la maintenance des matériels de sécurité et de lutte contre l'incendie mis en place (exutoires, systèmes de détection et d'extinction, portes coupe-feu, colonne sèche par exemple) ainsi que des éventuelles installations électriques et de chauffage, conformément aux référentiels en vigueur.

Les dates, les modalités de ces contrôles et les observations constatées doivent être inscrites sur un registre tenu à la disposition des services de la protection civile, d'incendie et de secours et de l'inspection des installations classées. Le registre mentionne également les suites données à ces vérifications périodiques.

## 7.6.4 Consignes d'exploitation

Sans préjudice des dispositions du code du travail, des consignes sont établies, tenues à jour et affichées dans les lieux fréquentés par le personnel.

Ces consignes indiquent notamment :

- les contrôles à effectuer, en marche normale et à la suite d'un arrêt pour travaux de modification ou d'entretien de façon à permettre en toutes circonstances le respect des dispositions du présent arrêté.
- l'interdiction d'apporter du feu sous une forme quelconque, notamment l'interdiction de fumer dans les zones présentant des risques d'incendie ou d'explosion ;
- l'interdiction de tout brûlage à l'air libre ;
- l'obligation du "permis d'intervention" pour les parties concernées de l'installation ;
- les conditions de conservation et de stockage des produits, notamment les précautions à prendre pour l'emploi et le stockage de produits incompatibles ;
- les procédures d'arrêt d'urgence et de mise en sécurité de l'installation (électricité, réseaux de fluides),
- les mesures à prendre en cas de fuite sur un récipient ou une tuyauterie contenant des substances dangereuses,

- les modalités de mise en œuvre des dispositifs d'isolement du réseau de collecte, prévues à l'article 7.5.2.
- · les moyens d'extinction à utiliser en cas d'incendie,
- la procédure d'alerte avec les numéros de téléphone du responsable d'intervention de l'établissement, des services d'incendie et de secours, etc.,
- l'obligation d'informer l'inspection des installations classées en cas d'accident.

## 7.6.5 Prévention des chutes et collisions (activité liée à la rubrique 2710)

Dans la zone d'apport de déchets par les producteurs desdits déchets, les piétons circulent de manière sécurisée entre chaque zone possible de dépôts de déchets.

I. - Lorsque le quai de déchargement des déchets est en hauteur, un dispositif anti-chute adapté est installé tout le long de la zone de déchargement. Sur les autres parties hautes du site, comme la voie d'accès à la zone de déchargement, un dispositif est mis en place afin d'éviter notamment la chute de véhicules en contre-bas.

Des panneaux signalant le risque de chutes sont affichés à divers endroits de ces zones. La partie basse du quai, où sont manipulés les contenants, est strictement réservée aux personnels de service. Un affichage visible interdit cette zone aux usagers.

II. - Les locaux, voies de circulation et aires de stationnement sont exempts de tout encombrement gênant la circulation des véhicules ou des piétons. L'éclairage est adapté au déchargement des déchets.

#### 7.6.6 Interdiction de feux

Il est interdit d'apporter du feu ou une source d'ignition sous une forme quelconque dans les zones de dangers présentant des risques d'incendie ou d'explosion sauf pour les interventions ayant fait l'objet d'un permis d'intervention spécifique.

#### 7.6.7 Formation du personnel

Outre l'aptitude au poste occupé, les différents opérateurs et intervenants sur le site, y compris le personnel intérimaire, reçoivent une formation sur les risques inhérents des installations, la conduite à tenir en cas d'incident ou accident et, sur la mise en œuvre des moyens d'intervention.

Des mesures sont prises pour vérifier le niveau de connaissance et assurer son maintien.

Cette formation comporte notamment :

- toutes les informations utiles sur les produits manipulés, les réactions chimiques et opérations de fabrication mises en œuvre,
- les explications nécessaires pour la bonne compréhension des consignes,
- des exercices périodiques de simulation d'application des consignes de sécurité prévues par le présent arrêté, ainsi qu'un entraînement régulier au maniement des moyens d'intervention affectés à leur unité,
- un entraînement périodique à la conduite des unités en situation dégradée vis à vis de la sécurité et à l'intervention sur celles-ci.
- une sensibilisation sur le comportement humain et les facteurs susceptibles d'altérer les capacités de réaction face au danger.

## 7.7 MOYENS D'INTERVENTION EN CAS D'ACCIDENT ET ORGANISATION DES SECOURS

## 7.7.1 Moyens de lutte contre l'incendie

L'établissement est doté de moyens adaptés aux risques à défendre et répartis en fonction de la localisation de ceux-ci conformément à l'étude de dangers. L'exploitant doit disposer au minimum des moyens définis ci-après :

- d'un moyen permettant d'alerter les services d'incendie et de secours ;
- d'un plan de positionnement des équipements d'alerte et de secours ainsi qu'un plan des bâtiments et aires de gestion des produits ou déchets facilitant l'intervention des services

d'incendie et de secours : les plans sont tenus à la disposition des services d'incendie et de secours et mentionnent les dangers pour chaque local, comme prévu à l'article 7.2.1 ;

- d'extincteurs répartis à l'intérieur des bâtiments et dans les lieux présentant des risques spécifiques, à proximité des dégagements, bien visibles et facilement accessibles. Les agents d'extinction sont appropriés aux risques à combattre et compatibles avec les produits ou déchets stockés dans l'installation.
- de deux robinets incendie armés (RIA) au niveau de la presse cisaille et de l'atelier de dépollution de VHU. Ils sont disposés de telle sorte qu'un foyer puisse être attaqué simultanément par deux lances sous deux angles différents et sont utilisables en période de gel.
- un canon à eau à déclenchement manuel au niveau de la zone de stockage des déchets en attente de cisaillage et des déchets cisaillés et alimenté par le réseau public ;
- d'un ou plusieurs points d'eau incendie tels que :
  - des poteaux incendie présents au sein de l'installation d'un diamètre nominal adapté au débit minimal à fournir de 60 mètres cubes par heure pendant une durée d'au moins deux heures, alimenté par un réseau privé, sous des pressions minimale et maximale permettant la mise en œuvre des pompes des engins des services d'incendie et de secours.
  - o de réserve(s) d'eau, réalimentées ou non, disponible(s) pour le site et dont les organes de manœuvre sont utilisables en permanence pour les services d'incendie et de secours. L'aire d'alimentation de ces réserves d'eau du site ne doit pas être impactée par les flux thermiques générés par un incendie.

Les prises de raccordement permettent aux services d'incendie et de secours de s'alimenter sur ces points d'eau incendie. Les points d'eau incendie sont en mesure de fournir un débit global adapté aux risques à défendre, sans être inférieur à 120 m³/h durant deux heures (conformément au document technique D9). Le point d'eau incendie le plus proche de l'installation se situe à moins de 100 mètres de cette dernière. Les autres points d'eau incendie, le cas échéant, se situent à moins de 200 mètres de l'installation (les distances sont mesurées par les voies praticables par les moyens des services d'incendie et de secours).

L'exploitant s'assure de la disponibilité opérationnelle de la ressource en eau incendie. Il est en mesure de justifier au préfet la disponibilité effective des débits d'eau et notamment la réalisation d'essais de débits en fonctionnement simultané des poteaux incendie (ces essais sont réalisés au plus tous les 3 ans), le dimensionnement de(s) réserve(s) d'eau d'extinction incendie ainsi que la réalisation des essais de mise en aspiration. Les justificatifs sont tenus à la disposition de l'Inspection des installations classées.

• d'une réserve de sable meuble et sec ou matériaux assimilés présentant les mêmes caractéristiques de lutte contre le feu comme la terre, convenablement répartie et en quantité adaptée au risque, ainsi que des pelles.

Les moyens de lutte contre l'incendie sont maintenus en bon état, repérés et facilement accessibles. Ils sont capables de fonctionner efficacement quelle que soit la température de l'installation et notamment en période de gel. L'exploitant s'assure de la vérification périodique et de la maintenance des matériels de sécurité et de lutte contre l'incendie conformément aux référentiels en vigueur.

#### 7.7.2 Détection et surveillance

A compter du 1er janvier 2026, les zones susceptibles de contenir des déchets combustibles ou inflammables sont équipées d'une détection automatique de départ d'incendie et d'une transmission automatique des alertes à une personne interne ou externe désignée par l'exploitant et formée en vue de déclencher les opérations nécessaires. Cette détection actionne une alarme perceptible en tout point du périmètre concerné et permet d'assurer l'alerte précoce de tout ou partie des personnes présentes sur le site. Lorsqu'il existe un dispositif d'extinction automatique pour la zone considérée, celui-ci peut être utilisé pour la détection sur cette zone, si le dispositif d'extinction automatique est conçu pour cela. Lorsque personne n'est présent sur le site, l'alerte est retransmise automatiquement à une personne formée et désignée par l'exploitant, pouvant appartenir à une entreprise de télésurveillance. Cette personne dispose des moyens lui permettant de visualiser à distance les différentes zones pour confirmer

le départ d'incendie, et d'alerter dans les meilleurs délais l'exploitant et les services d'incendie et de secours.

En cas d'impossibilité technique pour visualiser à distance les différentes zones, une personne arrive au sein l'installation dans un délai maximal de 15 minutes suivant le début de l'alerte afin d'effectuer une levée de doute et ainsi alerter immédiatement l'exploitant et les services d'incendie et de secours en cas de départ de feu avéré.

L'exploitant s'assure de la vérification périodique et de la maintenance des matériels de sécurité et de lutte contre l'incendie conformément aux règles en vigueur. Ces vérifications font l'objet d'un rapport annuel de contrôle.

#### 7.7.3 Rondes

- A. A compter du 1<sup>er</sup> janvier 2026, l'exploitant organise des rondes dans les zones contenant des déchets combustibles ou inflammables afin de détecter au plus tôt un départ d'incendie ou un échauffement anormal selon les modalités suivantes :
- a. Lorsque personne n'est présent sur le site après sa fermeture, l'exploitant organise une ronde dans l'ensemble de ces zones à la fermeture du site et deux heures après le dernier arrivage de déchets sur le site
- b. Lorsque l'exploitant organise une présence permanente sur le site, il s'assure que des rondes régulières sont effectuées dans l'ensemble des zones en dehors des périodes où des tris et traitements sont effectués.
- B. A compter du 1er janvier 2026, l'exploitant détermine les consignes concernant :
  - · la fréquence et les conditions de réalisation des rondes ;
  - le parcours des rondes et les points d'observation ;
  - la formation du personnel concerné;
  - le matériel adapté à la détection précoce d'incendie avec lequel les rondes sont effectuées et sa maintenance lorsqu'il n'y a pas de système de détection fixe ;
  - les actions à entreprendre selon des critères définis préalablement et visant à éviter tout départ de feu ou à en limiter les conséquences au minimum.

#### 7.7.4 Consignes de sécurité

Sans préjudice des dispositions du code du travail, les modalités d'application des dispositions du présent arrêté sont établies, intégrées dans des procédures générales spécifiques et/ou dans les procédures et instructions de travail, tenues à jour et affichées dans les lieux fréquentés par le personnel.

Ces consignes indiquent notamment :

- l'interdiction d'apporter du feu sous une forme quelconque dans les parties de l'installation qui, en raison des caractéristiques qualitatives et quantitatives des matières mises en œuvre, stockées, utilisées ou produites, sont susceptibles d'être à l'origine d'un sinistre pouvant avoir des conséquences directes ou indirectes sur l'environnement, la sécurité publique ou le maintien en sécurité de l'installation,
- les procédures d'arrêt d'urgence et de mise en sécurité de l'installation (électricité, réseaux de fluides).
- les mesures à prendre en cas de fuite sur un récipient ou une canalisation contenant des substances dangereuses et notamment les conditions d'évacuation des déchets et eaux souillées en cas d'épandage accidentel,
- les moyens d'extinction à utiliser en cas d'incendie,
- la procédure d'alerte avec les numéros de téléphone du responsable d'intervention de l'établissement, des services d'incendie et de secours, etc.,
- la procédure permettant, en cas de lutte contre un incendie, d'isoler le site afin de prévenir tout transfert de pollution vers le milieu récepteur.

## 7.7.5 Consignes générales d'intervention

Des consignes écrites sont établies pour la mise en œuvre des moyens d'intervention, d'évacuation du personnel et d'appel des secours extérieurs auxquels l'exploitant en aura communiqué un exemplaire. Le personnel est entraîné à l'application de ces consignes.

## 7.7.6 Plan de défense contre l'incendie

A compter du 1er juillet 2024, l'exploitant réalise et tient à jour un plan de défense contre l'incendie. Lorsque l'installation dispose d'un plan d'opération interne, le plan de défense contre l'incendie est intégré à celui-ci.

Le plan de défense contre l'incendie ainsi que ses mises à jour sont transmis aux services d'incendie et de secours, et sont mis à disposition à l'entrée du site.

#### Il comprend au minimum:

- les schémas d'alarme et d'alerte décrivant les actions à mener par l'exploitant à compter de la détection d'un incendie (l'origine et la prise en compte de l'alerte, l'appel des secours extérieurs, la liste des interlocuteurs internes et externes à prévenir);
- l'organisation de la première intervention et de l'évacuation face à un incendie en périodes ouvrées ;
- les modalités d'accueil des services d'incendie et de secours en périodes ouvrées, y compris, le cas échéant, les mesures organisationnelles prévues pour dégager avant l'arrivée des services de secours les accès, les voies engins, les aires de mise en station, les aires de stationnement ;
- les modalités d'accès pour les services d'incendie et de secours en périodes non ouvrées, y compris, le cas échéant, les consignes précises pour leur permettre d'accéder à tous les lieux et les mesures nécessaires pour qu'ils n'aient pas à forcer l'accès aux installations en cas de sinistre ;
- le plan de situation décrivant schématiquement les réseaux d'alimentation, la localisation et l'alimentation des différents points d'eau, l'emplacement des vannes de barrage sur les canalisations, et les modalités de mise en œuvre, en toutes circonstances, de la ressource en eau nécessaire à la maîtrise d'un incendie;
- le plan de situation des réseaux de collecte, des égouts, des bassins de rétention éventuels, avec mention des ouvrages permettant leur sectorisation ou leur isolement en cas de sinistre et, le cas échéant, des modalités de leur manœuvre ;
- des plans des entreposages intérieurs et extérieurs contenant des déchets avec une description des dangers, et le cas échéant l'emplacement des murs coupe-feu, des commandes de désenfumage, des interrupteurs centraux, des produits d'extinction et des moyens de lutte contre l'incendie situés à proximité;
- le plan d'implantation des moyens automatiques de protection contre l'incendie avec une description sommaire de leur fonctionnement opérationnel et leur attestation de conformité;
- les modalités selon lesquelles les fiches de données de sécurité et l'état des matières stockées sont tenus à disposition du service d'incendie et de secours et de l'inspection des installations classées, et, le cas échéant, les précautions de sécurité qui sont susceptibles d'en découler ;
- la justification des compétences du personnel susceptible, en cas d'alerte, d'intervenir avant l'arrivée des secours, notamment en matière de formation, de qualification et d'entraînement.

En cas d'incendie, l'exploitant prend les dispositions nécessaires pour assurer la sécurité des personnes et met en œuvre les actions prévues par le plan de défense contre l'incendie, ainsi que les autres actions prévues par son plan d'opération interne lorsqu'il existe.

L'exploitant organise un exercice de défense contre l'incendie au plus tard le 1er juillet 2024.

Cet exercice est renouvelé au moins tous les trois ans. Les exercices font l'objet de comptes rendus qui sont tenus à la disposition de l'inspection des installations classés et des services de secours pendant au moins cinq ans.

Les différents opérateurs et intervenants dans l'établissement, y compris le personnel des entreprises extérieures, reçoivent une information sur les risques des installations et la conduite à tenir en cas de sinistre. Ils reçoivent une formation à la mise en œuvre des moyens d'intervention s'ils sont susceptibles d'y contribuer. Un plan de prévention prévu à l'article R. 4512-6 du code du travail peut répondre à ces obligations dans la mesure où son contenu répond aux objectifs ci-dessus.

Lorsque la présence de matériaux inertes destinés à étouffer un incendie est requise, des personnes en nombre suffisant sont formées à leur transport et à leur utilisation en cas de sinistre, ainsi qu'au port des équipements de protection individuelle éventuellement nécessaires. Le matériel adapté pour réaliser les manœuvres nécessaires est à disposition et facilement accessible en cas de nécessité.

# 8 CONDITIONS PARTICULIÈRES APPLICABLES À CERTAINES INSTALLATIONS DE L'ÉTABLISSEMENT

### 8.1 DÉTECTION DE DÉCHETS RADIOACTIFS

#### 8.1.1 Déchets entrants autorisés et contrôlés

L'établissement est équipé d'un système de détection de la radioactivité qui est mis en œuvre pour le contrôle systématique des déchets entrant (et sortant) et vise à vérifier l'absence de déchets radioactifs. Le seuil de déclenchement de l'alarme de ce dispositif est fixé par l'exploitant en tenant compte du bruit de fond local. Les éléments techniques justificatifs de la détermination de ce seuil de déclenchement sont tenus à la disposition de l'inspection des installations classées.

Le seuil de déclenchement ne peut être modifié que par action d'une personne habilitée par l'exploitant. Le réglage de ce seuil de déclenchement est vérifié à fréquence à minima annuelle, selon un programme de vérification défini par l'exploitant.

La vérification du bon fonctionnement du dispositif de détection de la radioactivité est réalisée périodiquement. La périodicité retenue par l'exploitant doit être justifiée, elle a lieu au moins une fois par an. L'exploitant doit pouvoir justifier que l'équipement de détection de la radioactivité est en service de facon continue.

L'exploitant tient à la disposition de l'inspection des installations classées les documents nécessaires à la traçabilité des opérations de vérification et de maintenance réalisées sur le dispositif de détection de la radioactivité.

A l'entrée et à la sortie du site, les chargements font l'objet d'un contrôle radiologique.

### 8.1.2 Mesures prises en cas de détection de déchets radioactifs

L'exploitant met en place une procédure de gestion des alarmes du dispositif de détection de la radioactivité. Cette procédure identifie les personnes habilitées à intervenir. Ces personnes disposent d'une formation au risque radiologique.

Les alarmes doivent pouvoir être instantanément identifiées par une personne habilitée à intervenir. Le cas échéant, un dispositif de report d'alarme est mis en place.

En cas de détection confirmée de radioactivité dans un chargement, le véhicule en cause est isolé sur une aire spécifique étanche, aménagée sur le site à l'écart des postes de travail permanents. Le chargement est abrité des intempéries.

L'exploitant réalise ou fait réaliser un contrôle du chargement à l'aide d'un radiamètre portable, correctement étalonné, pour repérer et isoler le(s) déchet(s) douteux. Par ailleurs, il réalise ou fait réaliser une analyse spéctrométrique des déchets douteux pour identifier la nature et l'activité de chaque radioélément.

La gestion du déchet radioactif est réalisée en fonction de la période du radioélément et débit de dose au contact du déchet. Ceci peut conduire à isoler le déchet durant la durée nécessaire pour assurer la décroissance radioactive, à refuser le déchet et le retourner au producteur ou à demander à l'Andra de venir prendre en charge le déchet.

En cas de gestion de la source par décroissance, l'exploitant dispose d'un local fermé, situé à l'écart des postes de travail permanents, bénéficiant d'une signalétique adaptée (trèfle sur fond jaune) et de consignes de restrictions d'accès claires et bien apparentes.

L'immobilisation et l'interdiction de déchargement sur le site ne peuvent être levées, dans le cas d'une source ponctuelle, qu'après isolement des produits ayant conduit au déclenchement du détecteur. L'autorisation de déchargement du reste du chargement n'est accordée que sur la base d'un nouveau contrôle ne conduisant pas au déclenchement du détecteur.

# **8.2 QUANTITÉS AUTORISÉES**

L'évacuation ou le traitement des déchets entreposés doit être faite régulièrement et aussi souvent que nécessaire, de façon à limiter l'importance et la durée des stockages temporaires.

La quantité de déchets entreposés sur le site ne doit pas dépasser la quantité mensuelle produite ou la quantité d'un lot normal d'expédition vers l'installation de traitement.

L'exploitant tient à jour un état des stocks indiquant la nature et la quantité des déchets présents sur le site. Cet inventaire est tenu à la disposition de l'inspection des installations classées et des services d'incendie et de secours. Il est mis à jour au moins de manière hebdomadaire et accessible à tout moment, y compris en cas d'incident, accident, pertes d'utilité ou tout autre événement susceptible d'affecter l'installation. Pour les déchets dangereux, cet état est mis à jour, au moins de manière quotidienne. Un bilan annuel est tenu à disposition de l'inspection des installations classées indiquant nominativement la liste des sites destinataires des déchets.

Les quantités maximales de déchets pouvant être entreposées sur le site sont les suivantes :

Type de déchets	Quantité maxim	ale présente sur le site
Batteries usagées	45 m³	45 t
VHU non dépollués	-	32 t (soit 32 VHU non dépoliués)
Huiles usagées	2 m³	2 t
Carburants usagés (en mélange)	4 m³	4 t
Liquides de refroidissement	2 m <sup>3</sup>	2 t
Filtres usagés	0,9 m³	0,5 t
D3E (GEM froid et écrans)	20 m <sup>3</sup>	6 t
Pots catalytiques	10 m <sup>3</sup>	2 t
Gaz de climatisation	0,2 m <sup>3</sup>	0,035 t
Déchets solides diffus et matériel souillé standard (de type papiers, chiffons, plastiques souillés par des hydrocarbures issus de la dépollution de VHU)	1 m³	0,25 t
Boues et eaux issues du séparateur d'hydrocarbures	15 m³	18,5 t
Déchets non dangereux		V
VHU dépollués et carcasses de VHU	2 010 m³	200 t (soit 201 VHU dépollués ou carcasses de VHU)
Métaux ferreux	20 000 m <sup>3</sup>	4 000 t
Métaux non ferreux	1 750 m <sup>3</sup>	350 t
D3E (GEM hors froid de type lave-linge, sèche-linge, lave-vaisselle, cuisinière, chauffe-eau)	1 180 m³	345 t
Plastiques issus des VHU	100 m³	40 t
Déchets non dangereux valorisables de bois, papiers, carton et plastiques	300 m³	75 t
Déchets non dangereux non valorisables en mélange (refus de tri)	300 m³	60 t
Verre issu des VHU	20 m³	5 t
Pneus usagés issus des VHU	200 m <sup>3</sup>	40 t

### 8.3 DÉCHETS ENTRANTS

#### 8.3.1 Déchets autorisés

Les déchets admissibles sur le site sont ceux mentionnés à l'article 1.2.3 du présent arrêté. Un affichage des déchets pris en charge par l'installation doit être visible à l'entrée du site.

# 8.3.2 Information préalable

Avant d'admettre un déchet dans son installation et en vue de vérifier son admissibilité, l'exploitant demande au producteur, à la collectivité de collecte ou au détenteur des déchets une information préalable qui contient les éléments suivants :

- source (producteur) et origine géographique du déchet ;
- informations concernant le processus de production du déchet (description et caractéristiques des matières premières et des produits);
- données concernant la composition du déchet dont notamment les constituants principaux (nature physique et chimique) et son comportement à la lixiviation, le cas échéant;
- · apparence du déchet (odeur, couleur, apparence physique);
- code du déchet conformément à l'annexe II de l'article R. 541-8 du code de l'environnement;
- en cas d'un déchet relevant d'une entrée miroir, éléments justifiant l'absence de caractère dangereux;
- résultats du contrôle de radioactivité pour les déchets susceptibles d'en émettre, si le contrôle est effectué en amont de son admission sur le site de l'installation de transit, regroupement, tri ou préparation en vue de la réutilisation;
- au besoin, précautions supplémentaires à prendre au niveau de l'installation de transit, regroupement ou tri.

Cette information préalable est renouvelée tous les ans.

Cette information préalable n'est pas requise dans le cas des apports par le producteur initial.

#### 8.3.3 Admission

L'exploitant met en œuvre des dispositions pour prévenir les envols de déchets notamment lors des opérations de chargement et de déchargement.

Tout chargement réceptionné dans les installations fait l'objet :

- d'une vérification de l'existence d'une information préalable d'acceptation en cours de validité;
- d'une vérification de l'existence d'un bordereau de suivi des déchets dûment complété ;
- d'un contrôle visuel lors de l'admission sur site;
- d'un contrôle de la radioactivité des déchets susceptibles d'en émettre conformément aux dispositions de l'article 8.1 du présent arrêté;;
- d'une pesée au moyen d'un instrument de mesure approuvé et vérifié conformément à la réglementation relative aux instruments de mesure utilisés dans le cadre de la transaction.

En cas de non-présentation d'un des documents requis ou de non-conformité du déchet reçu avec le déchet annoncé, l'exploitant :

- refuse le chargement, en partie ou en totalité, ou
- si un document manque, peut entreposer le chargement en attente de la régularisation par le producteur, la ou les collectivités en charge de la collecte ou le détenteur.

L'exploitant adresse dans les meilleurs délais, et au plus tard quarante-huit heures après le refus ou la mise en attente du déchet, une copie de la notification motivée du refus du chargement ou des documents manquants, au producteur, à la (ou aux) collectivité (s) en charge de la collecte ou au détenteur du déchet.

Les déchets en attente de régularisation d'un ou plusieurs documents sont entreposés au maximum 2 semaines. Au-delà, le déchet est refusé.

Une zone est prévue pour l'entreposage, avant leur reprise par leur expéditeur, la régularisation des documents nécessaires à leur acceptation ou leur envoi vers une installation autorisée à les recevoir, des déchets qui ne respectent pas les critères mentionnés dans le présent article.

#### 8.3.4 Registre d'entrée

L'exploitant établit et tient à jour un registre chronologique où sont consignés tous les déchets reçus sur le site. Pour chaque chargement, le registre comporte la quantité et la nature des déchets, leur provenance, ainsi que la nature des opérations qu'ils vont subir sur le site.

Le registre des déchets entrants contient les informations suivantes :

- la date de réception du déchet;
- la dénomination usuelle du déchet;
- le code du déchet entrant au regard l'article R. 541-7 du code de l'environnement;
- s'il s'agit de déchets POP au sens de l'article R. 541-8 du code de l'environnement ;
- le cas échéant, le code du déchet mentionné aux annexes VIII et IX de la Convention de Bâle sur le contrôle des mouvements transfrontières de déchets dangereux et de leur élimination du 22 mars 1989 ;
- le cas échéant, le numéro du ou des bordereaux de suivi de déchets mentionnés aux articles R. 541-45 du code de l'environnement et R. 1335-4 du code de la santé publique ;
- la quantité de déchet entrant exprimée en tonne ou en m³;
- la raison sociale, le numéro SIRET et l'adresse du producteur initial du déchet, ou, lorsque les déchets apportés proviennent de plusieurs producteurs, le ou les codes INSEE de la commune de collecte des déchets ;
- la raison sociale, le numéro SIRET et l'adresse de l'établissement expéditeur des déchets ;
- l'adresse de prise en charge lorsqu'elle se distingue de l'adresse de l'établissement expéditeur des déchets ;
- la raison sociale et le numéro SIREN de l'éco-organisme si le déchet est pris en charge par un écoorganisme mis en place dans le cadre d'une filière à responsabilité élargie du producteur définie à l'article L. 541-10-1 du code de l'environnement;
- la raison sociale et le numéro SIRET du courtier ou du négociant, ainsi que leur numéro de récépissé mentionné à l'article R. 541-56 du code de l'environnement, si le déchet est géré par un courtier ou un négociant ;
- la raison sociale, le numéro SIRET et l'adresse du ou des transporteurs, ainsi que leur numéro de récépissé mentionné à l'article R. 541-53 du code de l'environnement ;
- le code du traitement qui va être opéré dans l'établissement selon les annexes I et II de la directive 2008/98/CE relative aux déchets ;
- le cas échéant, le numéro du document prévu à l'annexe VII du règlement (CE) 1013/2006 susvisé ou le numéro de notification et numéro de saisie du document prévue à l'annexe I-B du règlement (CE) 1013/2006 susvisé;
- · le cas échéant, le code de traitement mentionné à l'annexe IV de la Convention de Bâle susvisée.

Les livraisons refusées sont également signalées dans ce registre, avec mention des motifs de refus et de la destination des déchets refusés indiquée par le producteur ou la collectivité en charge de la collecte de ces déchets.

## 8.3.5 Prise en charge

L'exploitant délivre un accusé de réception écrit pour chaque livraison admise sur le site. Cet accusé mentionne les informations listées sur le registre des déchets entrants. Dans le cas de réception de déchets dangereux, le bordereau de suivi de déchets dangereux vaut accusé de réception.

#### 8.3.6 Refus de tri

A compter du 1er janvier 2026 :

A. Une procédure permet d'identifier les éventuels déchets contenants des batteries au lithium résultant d'un défaut de tri en amont de l'installation. Ces déchets sont refusés ou triés et traités.

B. Les zones susceptibles de contenir à la fois des déchets combustibles ou inflammables et des batteries au lithium issues d'un défaut de tri en amont de l'installation font l'objet de mesures de lutte contre l'incendie.

# **8.4 DÉCHETS SORTANTS**

#### 8.4.1 Généralités

L'exploitant organise la gestion des déchets sortants dans des conditions propres à garantir la préservation des intérêts visés à l'article L. 511-1 et L. 541-1 du Code de l'environnement. Il s'assure que les installations de destination disposent des autorisations, enregistrements ou déclarations et agréments nécessaires.

# 8.4.2 Registre de sortie

L'exploitant établit et tient à jour un registre chronologique où sont consignés les déchets sortants de l'installation.

Le registre des déchets sortants contient au moins, pour chaque flux de déchets sortants, les informations suivantes :

- · la date de l'expédition du déchet ;
- la dénomination usuelle du déchet :
- le code du déchet sortant au regard de l'article R. 541-7 du code de l'environnement ;
- s'il s'agit, de déchets POP au sens de l'article R. 541-8 du code de l'environnement ;
- le cas échéant, le code du déchet mentionné aux annexes VIII et IX de la Convention de Bâle susvisée :
- le cas échéant, le numéro du ou des bordereaux de suivi de déchets mentionnés aux articles R. 541-45 du code de l'environnement et R. 1335-4 du code de la santé publique ;
- la quantité de déchet sortant en tonne ou en m³;
- l'adresse de l'établissement ;
- l'adresse de prise en charge lorsque celle-ci se distingue de l'adresse de l'établissement ;
- la raison sociale, le numéro SIRET et l'adresse du producteur initial du déchet, ou, lorsque les déchets apportés proviennent de plusieurs producteurs, le ou les codes INSEE de la commune de collecte des déchets;
- la raison sociale et le numéro de SIREN de l'éco-organisme si le déchet est pris en charge par un éco-organisme mis en place dans le cadre d'une filière à responsabilité élargie du producteur définie à l'article L. 541-10-1 du code de l'environnement ;
- la raison sociale, le numéro SIRET et l'adresse du ou des transporteurs qui prennent en charge le déchet, ainsi que leur numéro de récépissé mentionné à l'article R. 541-53 du code de l'environnement;
- la raison sociale et le numéro SIRET du courtier ou du négociant ainsi que leur numéro de récépissé mentionné à l'article R. 541-56 du code de l'environnement, si le déchet est géré par un courtier ou un négociant ;
- la raison sociale, le numéro SIRET et l'adresse de l'établissement vers lequel le déchet est expédié;
- le code du traitement qui va être opéré dans l'installation vers laquelle le déchet est expédié, selon les annexes I et II de la directive 2008/98/CE relative aux déchets ;
- la qualification du traitement final vis-à-vis de la hiérarchie des modes de traitement définie à l'article L. 541-1 du code de l'environnement ;
- le cas échéant, le numéro du document prévu à l'annexe VII du règlement (CE) 1013/2006 susvisé ou le numéro de notification et numéro de saisie du document prévue à l'annexe I-B du règlement (CE) 1013/2006 susvisé ;

le cas échéant, le code de traitement mentionné à l'annexe IV de la Convention de Bâle susvisée.

# 8.5 CONDITIONS D'ENTREPOSAGE DES DÉCHETS (HORS VÉHICULES HORS D'USAGE)

Les aires de réception, de transit, regroupement, de tri et de préparation en vue de la réutilisation des déchets doivent être distinctes et clairement repérées. Les zones d'entreposage sont distinguées en fonction du type de déchet, de l'opération réalisée (tri effectué ou non par exemple) et du débouché si pertinent (préparé en vue de la réutilisation, combustible, amendement, recyclage par exemple).

L'exploitant dispose de moyens nécessaires pour évaluer le volume de ses stocks (bornes, piges, etc.).

Toutes les mesures sont prises pour éviter l'envol des déchets stockés en extérieur.

La hauteur des déchets entreposés n'excède pas les hauteurs définies sur le plan des installations joint en annexe 2 du présent arrêté.

En tout état de cause, la stabilité des stockages doit être assurée.

Les batteries usagées sont entreposées dans des conteneurs ou locaux spécifiques, fermés, étanches, et munis de rétention.

A compter du 1er janvier 2026, pour les batteries contenant du lithium, ces conteneurs ou locaux présentent une résistance au feu au moins R60.

Les batteries sont collectées à une fréquence proportionnée au regard du volume et du caractère dangereux des batteries. Dans tous les cas, le stockage des batteries sur le site n'excède pas six mois.

Les zones d'entreposage et de manipulation des produits ou déchets sont couvertes lorsque l'absence de couverture est susceptible de provoquer :

- la dégradation des produits ou déchets gérés sur l'installation, rendant plus difficile leur utilisation, valorisation ou élimination appropriée, par exemple via l'infiltration d'eau dans la laine de verre et les mousses des déchets d'équipements électriques et électroniques;
- l'entraînement de substances polluantes telles que des huiles par les eaux de pluie.

# 8.6 DÉCHETS D'ÉQUIPEMENTS ÉLECTRIQUES ET ÉLECTRONIQUES

L'exploitant dispose du contrat écrit avec un éco-organisme prévu et défini par les dispositions de l'article R.543-200-1 du code de l'environnement.

Les équipements de froid ayant des mousses isolantes contenant des substances visées à l'article R. 543-75 du code de l'environnement sont éliminés dans un centre de traitement équipé pour le traitement de ces mousses et autorisé à cet effet.

Lorsqu'ils sont identifiés, les condensateurs, les radiateurs à bain d'huile et autres déchets susceptibles de contenir des PCB sont séparés dans un bac étanche spécialement affecté et identifié.

Leur élimination est faite dans une installation dûment autorisée.

Dans le cas d'un déversement accidentel de mercure, l'ensemble des déchets collectés est rassemblé dans un contenant assurant l'étanchéité et pourvu d'une étiquette adéquate, pour être expédié dans un centre de traitement des déchets mercuriels.

A compter du 1<sup>er</sup> janvier 2025, les déchets d'équipements électriques et électroniques susceptibles de contenir des batteries au lithium sont séparés des autres déchets d'équipements électriques et électroniques lors de leur réception dans l'installation. Ils sont entreposés dans des conditions garantissant l'absence d'endommagement par des opérations de manutentions. Le respect de la disposition spéciale 670 de l'accord européen relatif au transport international des marchandises dangereuses par route (ADR) est réputé satisfaire à l'obligation mentionnée à cet alinéa.

# 8.7 VÉHICULES HORS D'USAGE

# 8.7.1 Entreposage

#### 8.7.1.1 Entreposage des véhicules terrestres avant dépollution

L'empilement des véhicules terrestres hors d'usage est interdit, sauf s'il est utilisé des étagères à glissières superposées (type rack).

Les véhicules terrestres hors d'usage non dépollués ne sont pas entreposés plus de six mois.

La zone d'entreposage est distante d'au moins 4 mètres des autres zones de l'installation. Elle est imperméable et munie de dispositif de rétention.

A compter du 1er janvier 2025, les véhicules accidentés ou présentant un risque d'incendie, entiers ou non, sont entreposés dans une zone de stockage temporaire jusqu'au retrait des batteries de puissance et de démarrage. Les autres véhicules ne peuvent être entreposés dans une zone de stockage temporaire.

La zone d'entreposage des véhicules accidentés en attente d'expertise est une zone spécifique et identifiable. Elle est imperméable et munie de rétentions.

Lors de l'opération de dépollution, les batteries sont retirées, qu'elles constituent ou non la source d'énergie principale du véhicule.

L'opération d'enlèvement de la batterie est réalisée selon les modalités suivantes :

- pour tous les véhicules hors d'usage, la batterie de démarrage est déconnectée dès réception du véhicule hors d'usage puis enlevée dudit véhicule hors d'usage dans le premier mois de son entreposage;
- pour les véhicules hors d'usage électriques ou hybrides, un contrôle de sécurité de la batterie source d'alimentation principale est réalisé immédiatement par du personnel habilité, puis celle-ci est enlevée dudit véhicule hors d'usage dans le premier mois de son entreposage;
- pour les véhicules hors d'usage accidentés :
  - les batteries de démarrage et de puissance sont retirées avant la fin du premier jour ouvré suivant la réception, sauf si le démontage de la batterie est impossible en moins de quatre heures ;
  - après enlèvement, les batteries issues de ces véhicules hors d'usage sont stockées séparément des autres batteries.

#### 8.7.1.2 Entreposage des pneumatiques

Les pneumatiques retirés des véhicules sont entreposés dans une zone dédiée de l'installation. La quantité maximale entreposée ne dépasse pas 300 m³ et dans tous les cas la hauteur de stockage ne dépasse pas 2 mètres.

L'entreposage est réalisé dans des conditions propres à prévenir le risque d'incendie. Si la quantité de pneumatiques stockés est supérieure à 100 m³, la zone d'entreposage est à au moins 6 mètres des autres zones de l'installation.

# 8.7.1.3 Entreposage des pièces et fluides issus de la dépollution des véhicules terrestres hors d'usage

Toutes les pièces et fluides issues de la dépollution des véhicules sont entreposés à l'abri des intempéries.

Les conteneurs réceptionnant des fluides extraits des véhicules terrestres hors d'usage (carburants, huiles de carters, huiles de boîtes de vitesse, huiles de transmission, huiles hydraulique, liquide de refroidissement...) sont entièrement fermés, étanches et munis de dispositif de rétention.

Les pièces grasses extraites des véhicules (boîtes de vitesses, moteurs...) sont entreposées dans des conteneurs étanches ou contenues dans des emballages étanches.

Les filtres et les condensateurs contenant des polychlorobiphényles (PCB) et des polychloroterphényles (PCT) sont entreposés dans des conteneurs spécifiques fermés et étanches, munis de rétention.

Les pièces ou fluides ne sont pas entreposés plus de six mois sur l'installation.

Les batteries sont entreposées dans des conteneurs ou locaux spécifiques, fermés, étanches, et munis de rétention.

A compter du 1er janvier 2026, pour les batteries contenant du lithium, ces conteneurs ou locaux présentent une résistance au feu au moins R60.

Les batteries sont collectées à une fréquence proportionnée au regard du volume et du risque. Dans tous les cas, le stockage des batteries sur le site n'excède pas six mois.

L'installation dispose de produit absorbant en cas de déversement accidentel.

# 8.7.1.4 Entreposage des véhicules terrestres hors d'usage après dépollution

Les véhicules dépollués peuvent être empilés dans des conditions à prévenir les risques d'incendie et d'éboulement. La hauteur ne dépasse pas 3 mètres.

# 8.7.2 Dépollution, démontage et découpage

L'aire de dépollution est aérée et ventilée et abritée des intempéries. Seul le personnel habilité par l'exploitant peut réaliser les opérations de dépollution. La dépollution s'effectue avant tout autre traitement.

L'aire dédiée aux activités de cisaillage et de pressage sont distantes des autres aires d'au moins 4 mètres. Ces opérations ne s'effectuent que sur des véhicules dépollués.

Le sol de ces aires est imperméable et muni de rétention.

# 9 CONDITIONS PARTICULIÈRES APPLICABLES À CERTAINES INSTALLATIONS DE L'ÉTABLISSEMENT

# 9.1 DÉLAIS ET VOIES DE RECOURS

La présente décision est soumise à un contentieux de pleine juridiction. Conformément à l'article R181-50 du Code de l'environnement, elle peut être déférée à la juridiction administrative compétente, le tribunal administratif de Bordeaux :

- par le pétitionnaire ou exploitant dans un délai de *deux mois* à compter de la date de notification du présent arrêté;
- par les tiers, personnes physiques ou morales, les communes intéressées ou leurs groupements, en raison des inconvénients ou des dangers que le fonctionnement de l'installation présente pour les intérêts mentionnés aux articles L.211-1 et L.511-1 du même Code dans un délai de *quatre mois* à compter de la publication et de l'affichage de la présente décision.

Le tribunal administratif peut être saisi par l'application informatique << Télérecours citoyens >> accessible par le site internet « <u>www.telerecours.fr</u> ».

Les décisions mentionnées au premier alinéa peuvent faire l'objet d'un recours gracieux ou hiérarchique dans le délai de deux mois. Ce recours administratif prolonge de deux mois les délais mentionnés aux 1° et 2°.

Pour les décisions mentionnées à l'article R 181-51 du code de l'environnement, l'affichage et la publication mentionnent l'obligation pour l'auteur du recours de notifier tout recours administratif ou contentieux à l'auteur de la décision et au bénéficiaire de la décision, à peine, selon le cas, de non prorogation du délai de recours contentieux ou d'irrecevabilité du recours contentieux.

Cette notification est réputée accomplie à la date d'envoi de la lettre recommandée avec avis de réception.

### 9.2 PUBLICITÉ

En vue de l'information des tiers :

Conformément à l'article R181-44 du Code de l'environnement, une copie du présent arrêté sera déposée auprès de la mairie de BOULIAC et pourra y être consultée par les personnes intéressées. Il sera affiché à la mairie pendant une durée minimum d'un mois. Un procès-verbal de l'accomplissement de cette formalité est dressé par les soins du maire.

L'arrêté sera publié sur le site internet de la Préfecture - www.gironde.gouv.fr

# 9.3 EXÉCUTION

Le présent arrêté sera notifié à la société DECONS AQUITAINE Une copie sera adressée à :

- Madame la Secrétaire Générale de la Préfecture de la Gironde,
- Monsieur le Directeur Départemental des Territoires et de la Mer de la Gironde,
- Monsieur le Directeur Régional de l'Environnement, de l'Aménagement et du Logement de Nouvelle-Aquitaine,
- Monsieur le Maire de la commune de BOULIAC,

qui seront chargés, chacun en ce qui le concerne, de l'application du présent arrêté.

Bordeaux, le 1 5 MARS 2024

Le Préfet

Pour le Préfet et la délégation, la Secrétaire Capitale

48 / 53

# Annexe 1 : Cahier des charges de l'agrément « centre VHU »

- 1° Les opérations de dépollution suivantes sont réalisées avant tout autre traitement du véhicule hors d'usage :
- les batteries, les pots catalytiques et les réservoirs de gaz liquéfiés sont retirés ;
- les éléments filtrants contenant des fluides, comme, par exemple, les filtres à huiles et les filtres à carburants, sont retirés à moins qu'ils ne soient nécessaires pour la réutilisation du moteur ;
- les composants susceptibles d'exploser, y compris les airbags et les prétensionneurs sont retirés ou neutralisés ;
- les carburants, les huiles de carters, les huiles de transmission, les huiles de boîtes de vitesse, les huiles hydrauliques, les liquides de refroidissement, les liquides antigel et les liquides de freins ainsi que tout autre fluide présent dans le véhicule hors d'usage sont retirés, et stockés séparément le cas échéant, notamment en vue d'être collectés, à moins qu'ils ne soient nécessaires pour la réutilisation des parties de véhicule concernées;
- le retrait, la récupération et le stockage de l'intégralité des fluides frigorigènes sont obligatoires en vue de leur traitement ;
- les filtres et les condensateurs contenant des polychlorobiphényles (PCB) et des polychloroterphényles (PCT) sont retirés suivant les indications fournies par les constructeurs automobiles sur la localisation de ces équipements dans les modèles de véhicules concernés de leurs marques ;
- les composants recensés comme contenant du mercure sont retirés suivant les indications fournies par les constructeurs automobiles sur la localisation de ces équipements dans les modèles de véhicules concernés de leurs marques;
- les pneumatiques sont démontés de manière à préserver leur potentiel de réutilisation ou de valorisation.
- 2° Les éléments suivants sont extraits du véhicule :
- composants métalliques contenant du cuivre, de l'aluminium, du magnésium sauf si le centre VHU peut justifier que ces composants sont séparés du véhicule par un autre centre VHU ou un broyeur agréé ;
- composants volumineux en matière plastique (pare-chocs, tableaux de bord, récipients de fluides, etc.), sauf si le centre VHU peut justifier que ces composants sont séparés du véhicule par un autre centre VHU ou un broyeur agréé de manière à pouvoir réellement être recyclés en tant que matériaux ;
- verre, sauf si le centre VHU peut justifier qu'il est séparé du véhicule par un autre centre VHU, en totalité à partir du 1er juillet 2013.
- 3° L'exploitant du centre VHU est tenu de contrôler l'état des composants et éléments démontés en vue de leur réutilisation et d'assurer, le cas échéant, leur traçabilité par l'apposition d'un marquage approprié, lorsqu'il est techniquement possible. Les pièces destinées à la réutilisation peuvent être mises sur le marché sous réserve de respecter les réglementations spécifiques régissant la sécurité de ces pièces ou, à défaut, l'obligation générale de sécurité définie par l'article L. 221-1 du code de la consommation.

La vente aux particuliers de composants à déclenchement pyrotechnique est interdite.

Les opérations de stockage sont effectuées de façon à ne pas endommager les composants et éléments réutilisables ou valorisables, ou contenant des fluides.

Seul le personnel du centre VHU est autorisé à accéder aux véhicules hors d'usage avant les opérations de dépollution visées au 1° du présent article.

- 4° L'exploitant du centre VHU est tenu de ne remettre :
- les véhicules hors d'usage traités préalablement dans ses installations, qu'à un broyeur agréé ou, sous sa responsabilité, à un autre centre VHU agréé ou à toute autre installation de traitement autorisée à cet effet dans un autre Etat membre de la Communauté européenne, dès lors que le transfert transfrontalier des véhicules hors d'usage est effectué dans le respect des dispositions du règlement n° 1013/2006 du Parlement européen et du Conseil du 14 juin 2006 concernant les transferts de déchets ;
- les déchets issus du traitement des véhicules hors d'usage qu'à des installations respectant les dispositions de l'article R. 543-161 du code de l'environnement.

5° L'exploitant du centre VHU est tenu de communiquer chaque année au préfet du département dans lequel l'installation est exploitée, et à l'Agence de l'environnement et de la maîtrise de l'énergie, sous forme électronique à partir de 2013, la déclaration prévue par l'application du 5° de l'article R. 543-164 du code de l'environnement.

#### Cette déclaration comprend :

- a) Les informations sur les certifications obtenues notamment dans le domaine de l'environnement, de l'hygiène, de la sécurité, du service et de la qualité;
- b) Le nombre et le tonnage des véhicules pris en charge ;
- c) L'âge moyen des véhicules pris en charge;
- d) La répartition des véhicules pris en charge par marque et modèle ;
- e) Le nombre et le tonnage de véhicules hors d'usage préalablement traités remis, directement ou via d'autres centres VHU agréés, à des broyeurs agréés, et répartis par broyeur agréé destinataire ;
- f) Le tonnage de produits et déchets issus du traitement des véhicules hors d'usage remis à des tiers ;
- g) Les taux de réutilisation et recyclage et réutilisation et valorisation atteints ;
- h) Les nom et coordonnées de l'organisme tiers désigné au 15° du présent cahier des charges ;
- i) Le cas échéant, le nom du ou des réseau(x) de producteur(s) de véhicules dans lequel s'inscrit le centre VHU.

Lorsqu'un transfert de véhicule(s) hors d'usage est opéré entre deux centres VHU agréés, l'obligation de déclarer au sens du 5° de l'article R. 543-164 pèse sur l'exploitant du premier centre VHU agréé qui a pris en charge le véhicule. Dans ce cas, le deuxième centre VHU agréé a l'obligation de communiquer au premier centre VHU agréé les données nécessaires à ce dernier pour répondre à son obligation de déclarer au sens du 5° de l'article R. 543-164.

La communication de ces informations pour l'année n intervient au plus tard le 31 mars de l'année n + 1.

Le contenu de la déclaration est vérifié et validé par l'organisme tiers désigné au 15° du présent cahier des charges avant le 31 août de l'année n + 1. A partir de 2013, l'organisme tiers réalise également une validation en ligne de la déclaration.

L'Agence de l'environnement et de la maîtrise de l'énergie délivre un récépissé de déclaration. La fourniture de ce récépissé est une des conditions nécessaires au maintien de l'agrément préfectoral.

- 6° L'exploitant du centre VHU doit tenir à la disposition des opérateurs économiques avec lesquels il collabore, ou avec lesquels il souhaite collaborer, ses performances en matière de réutilisation et recyclage et de réutilisation et valorisation des véhicules hors d'usage.
- 7° L'exploitant du centre VHU doit tenir à la disposition de l'instance définie à l'article R. 543-157-1 les données comptables et financières permettant à cette instance d'évaluer l'équilibre économique de la filière.
- 8° L'exploitant du centre VHU est tenu de se conformer aux dispositions de l'article R. 322-9 du code de la route lorsque le véhicule est pris en charge pour destruction, et notamment de délivrer au détenteur du véhicule hors d'usage un certificat de destruction au moment de l'achat.
- 9° L'exploitant du centre VHU est tenu de constituer, le cas échéant, une garantie financière, dans les conditions prévues à l'article L. 516-1 du code de l'environnement.
- 10° L'exploitant du centre VHU est tenu de se conformer aux dispositions relatives aux sites de traitement et de stockage des véhicules et des fluides, matériaux ou composants extraits de ces véhicules, suivantes:
- les emplacements affectés à l'entreposage des véhicules hors d'usage sont aménagés de façon à empêcher toute pénétration dans le sol des différents liquides que ces véhicules peuvent contenir ;
- les emplacements affectés à l'entreposage des véhicules hors d'usage non dépollués sont revêtus, pour les zones appropriées comprenant a minima les zones affectées à l'entreposage des véhicules à risque ainsi que les zones affectées à l'entreposage des véhicules en attente d'expertise par les assureurs, de surfaces imperméables avec dispositif de collecte des fuites, décanteurs et épurateurs-dégraisseurs ;
- les emplacements affectés au démontage et à l'entreposage des moteurs, des pièces susceptibles de contenir des fluides, des pièces métalliques enduites de graisses, des huiles, produits pétroliers, produits chimiques divers sont revêtus de surfaces imperméables, lorsque ces pièces et produits ne sont pas eux-

mêmes contenus dans des emballages parfaitement étanches et imperméables, avec dispositif de rétention;

- les batteries, les filtres et les condensateurs contenant des polychlorobiphényles (PCB) et des polychloroterphényles (PCT) sont entreposés dans des conteneurs appropriés ;
- les fluides extraits des véhicules hors d'usage (carburants, huiles de carters, huiles de boîtes de vitesse, huiles de transmission, huiles hydrauliques, liquides de refroidissement, liquides antigel, liquides de freins, acides de batteries, fluides de circuits d'air conditionné et tout autre fluide contenu dans les véhicules hors d'usage) sont entreposés dans des réservoirs appropriés, le cas échéant séparés, dans des lieux dotés d'un dispositif de rétention;
- les pneumatiques usagés sont entreposés dans des conditions propres à prévenir le risque d'incendie, à favoriser leur réutilisation, leur recyclage ou leur valorisation, et dans les régions concernées par la dengue et autres maladies infectieuses tropicales, à prévenir le risque de prolifération des moustiques ;
- les eaux issues des emplacements affectés au démontage des moteurs et pièces détachées, mentionnées ci-dessus, y compris les eaux de pluie ou les liquides issus de déversements accidentels, sont récupérées et traitées avant leur rejet dans le milieu naturel, notamment par passage dans un décanteur-déshuileur ou tout autre dispositif d'effet jugé équivalent par l'inspection des installations classées ; le traitement réalisé doit assurer que le rejet des eaux dans le milieu naturel n'entraînera pas de dégradation de celui-ci ;
- le demandeur tient le registre de police défini au chapitre ler du titre II du livre III de la partie réglementaire du code pénal.

11° En application du 12° de l'article R. 543-164 du code de l'environnement susvisé, l'exploitant du centre VHU est tenu de justifier de l'atteinte d'un taux de réutilisation et de recyclage minimum des matériaux issus des véhicules hors d'usage, en dehors des métaux, des batteries et des fluides issus des opérations de dépollution, de 3,5 % de la masse moyenne des véhicules et d'un taux de réutilisation et de valorisation minimum de 5 % de la masse moyenne des véhicules, y compris par le biais d'une coopération avec d'autres centres VHU agréés;

12° En application du 12° de l'article R. 543-164 du code de l'environnement susvisé, l'exploitant du centre VHU est également tenu de justifier de l'atteinte d'un taux de réutilisation et de recyclage minimum des matériaux issus des véhicules hors d'usage participant à l'atteinte des objectifs fixés à l'article R. 543-160, y compris par le biais d'une coopération avec les autres opérateurs économiques : en particulier, il s'assure que les performances des broyeurs à qui il cède les véhicules hors d'usage qu'il a traités, ajoutées à ses propres performances, permettent l'atteinte des taux mentionnés à l'article R. 543-160 du code de l'environnement.

13° L'exploitant du centre VHU est tenu d'assurer la traçabilité des véhicules hors d'usage, notamment en établissant en trois exemplaires un bordereau de suivi mentionnant les numéros d'ordre des carcasses de véhicules hors d'usage correspondants aux numéros se trouvant dans le livre de police, ainsi que les tonnages associés. Un exemplaire du bordereau est conservé par le centre VHU, les deux autres exemplaires étant envoyés au broyeur avec le ou les lot(s) de véhicules hors d'usage préalablement traités correspondants.


14° L'exploitant du centre VHU est tenu de disposer de l'attestation de capacité mentionnée à l'article R. 543-99 du code de l'environnement. Cette attestation est de catégorie V conformément à l'annexe I de l'arrêté du 30 juin 2008 susvisé.

15° L'exploitant du centre VHU fait procéder chaque année à une vérification de la conformité de son installation aux dispositions du cahier des charges annexé à son agrément par un organisme tiers accrédité pour un des référentiels suivants :

- vérification de l'enregistrement dans le cadre du système communautaire de management environnemental et d'audit (EMAS) défini par le règlement (CE) n° 761/2001 du Parlement européen et du Conseil du 19 mars 2001 ou certification d'un système de management environnemental conforme à la norme internationale ISO 14001 ;
- certification de service selon le référentiel « traitement et valorisation des véhicules hors d'usage et de leurs composants » déposé par SGS QUALICERT ;
- certification de service selon le référentiel CERTIREC concernant les entreprises du recyclage déposé par le Bureau Veritas Certification.

Les résultats de cette vérification sont transmis au préfet du département dans lequel se situe l'installation.

# <u>Annexe 2 :</u> Plan des stockages et des installations

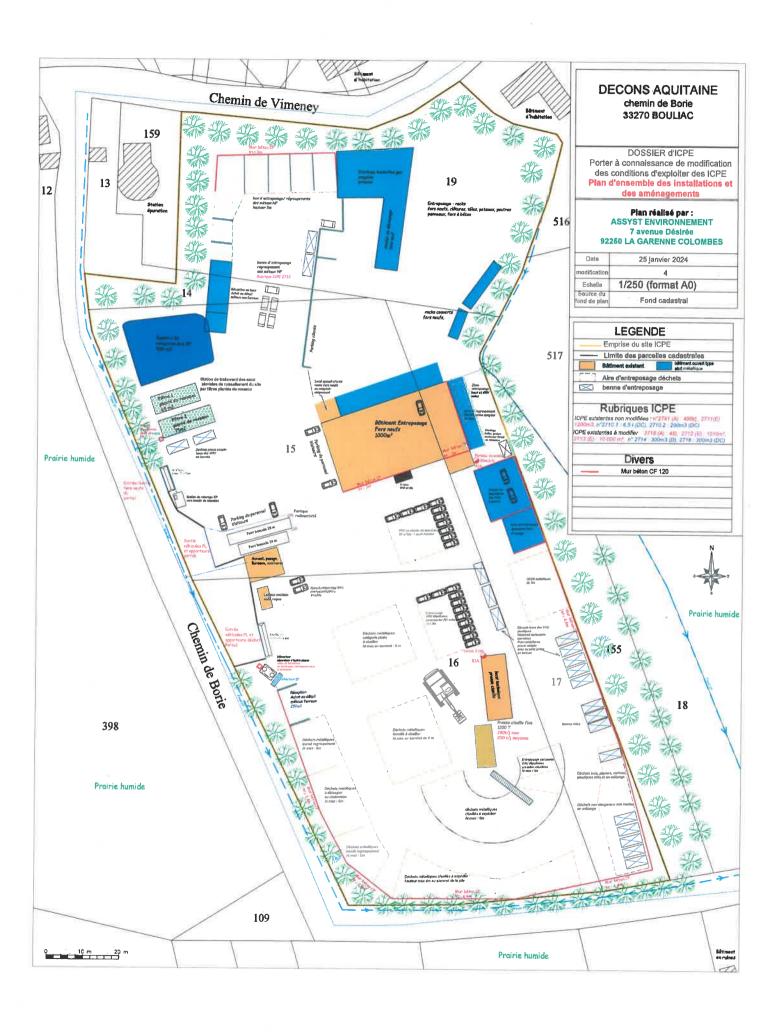

# Annexe 3 : Localisation des panneaux photovoltaïques



•